


ÓTGÁFUFERILL			
ÓTGÁFA:	DAGS:	SKÝRINGAR:	BR. AF SAMP:
	Okf. 08	REYNDARTEIKNING	
DAGS. UNDIRSKRIFTAR: NAFN OG KT. SAMRÉMINGARHÖNNUNAR:			
UNDIRSKRIFT SAMRÉMINGARHÖNNUNAR:			

- BRUNAVÍÐVÖRUNARKERFI**
- BRUNABJALLA.
 - HANDBRUNABODI.
 - TENGIDÓS Á STIGA, Í VEGG EÐA Á LOFTI.
 - ADGERDAREINING TENGD BRUNASLAUFU
 - VISTFANGSEINING TENGD BRUNASLAUFU
 - STOKKASKYNJARI OPTÍSKUR TENGÐUR BRUNASLAUFU
 - REYKSYNJARI OPTÍSKUR
 - REYKSYNJARI JÓNÍSKUR
 - HITSYNJARI
 - ÓTSTÖÐ BRUNAVÍÐVÖRUNARKERFIS
 - REYKRÆSTROFI TENGÐUR REYKRÆSTIKERFI
 - BRUNABJALLA MED BLIKKLJÓSI
 - TILVÍSUN TIL SKÝRINGATEXTA.
 - STILLIROFI FYRIR OPNUN/LOKUN REYKLOGA.
 - STJÓRNSTÖÐ MED VARAFLGJAFU.
 - STRENGLAGNIR FYRIR HURDASEGLA.
 - STRENGLAGNIR FYRIR REYKRÆSTILÖGUR.
 - STRENGLAGNIR VISTFANGSCLAUFUR BRUNARKERFI.
 - STRENGLAGNIR FYRIR BJÖLLURÁSIR.
 - STRENGLAGNIR FYRIR SAMSKIPTI UNDIRSTÖÐVA

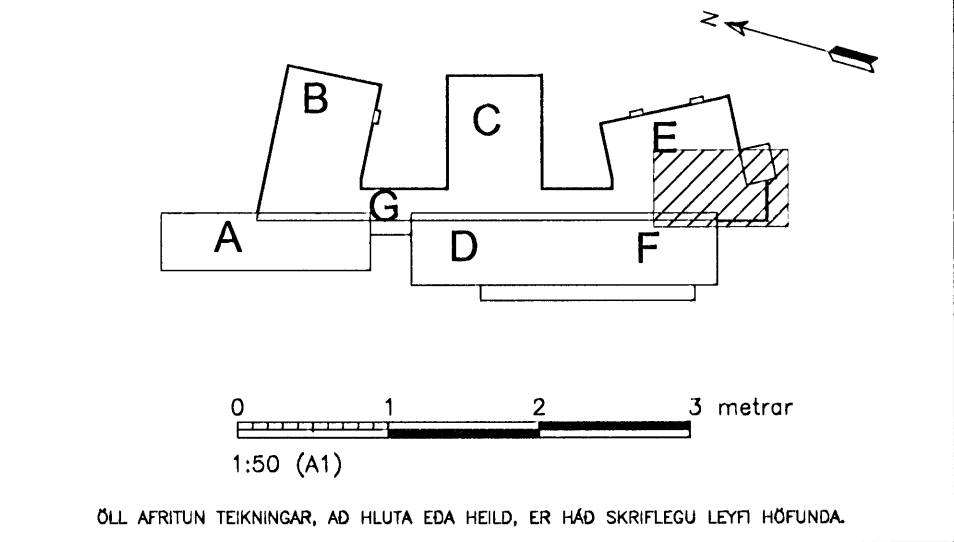

ÖLL AFRITUN TEIKNINGAR, AD HLUTA EÐA HEILD, ER HÁÐ SKRIFLEGGU LEYFI HÖFUNDA.

Verkfræðistofa Jóhanns Indriássonar ehf
 Síðumóll 1, 108 Reykjavík
 Sími 563 7319, Fax 563 6887, Netfang vj@vj.is, Veffang www.vj.is

HEITI VERKS:
HRAUNVALLASKÓLI DREKAVÖLLUM 9 HAFNARFIRÐI

HEITI TEIKNINGAR:
RAFLAGNIR BRUNAVÍÐVÖRUN 1. HÆÐ 2.-3. ÁFANGI

MIÐY:	VERKNR:	SKÝRNINGARNR:	ÓTGÁFA:
1:50 A1	5401	ÓDNY	REYND.T
1:100 A3			
HANNAÐ:	TEIKNAD:	YFIRFARÐ:	NR. TEIKNINGAR:
Óp	Óp	SBS	F3-111
NAFN OG KT. SAMÞYKKJANDA:			BLAÐNÖMUR:
MAGNÚS KRISTBERGSSON 080257 3689			245
DAGS. UNDIRSKRIFTAR:			UNDIRSKRIFT SAMÞYKKJANDA: