


ÚTGÁFUFERILL

ÚTGÁFA:	DAGS:	SKÝRINGAR:	BR. AF:	SAMP:
Ókt. 08		REYNDARTEIKNING		

DAGS. UNDIRSKRIFTAR: NAFN OG KT. SAMRÆMINGARHÖNNUNAR:
 UNDIRSKRIFT SAMRÆMINGARHÖNNUNAR: *[Signature]*

- BRUNAVÍÐVÖRUNARKERFI**
- BRUNABJALLA.
 - HANDBRUNABODI.
 - TENGIDÓS Á STIGA, Í VEGG EDA Á LOFTI.
 - ADGERDAREINING TENGD BRUNASLAUFU
 - VISTFANGSEINING TENGD BRUNASLAUFU
 - STOKKASKYNNJARI OPTISKUR TENGDIR BRUNASLAUFU
 - REYKSKYNNJARI OPTISKUR
 - REYKSKYNNJARI JÓNISKUR
 - HITSKYNNJARI
 - ÓTSTÓÐ BRUNAVÍÐVÖRUNARKERFIS
 - REYKRÆSTROFI TENGDIR REYKRÆSTIKERFI
 - BRUNABJALLA MED BLIKKLJÓSI
 - TILVÍSUN TIL SKÝRINGATEXTA.
 - STILLIROFI FYRIR OPNUN/LOKUN REYKLÓGA.
 - STJÓRNSTÓÐ MED VARAFLGJAJA.
 - STRENGLAGNIR FYRIR HURDASEGLA.
 - STRENGLAGNIR FYRIR REYKRÆSTLÓGUR.
 - STRENGLAGNIR VISTFANGSSLAUFUR BRUNARKERFI.
 - STRENGLAGNIR FYRIR BJÖLLURÁSIR.
 - STRENGLAGNIR FYRIR SAMSKIPTI UNDIRSTÓÐVA

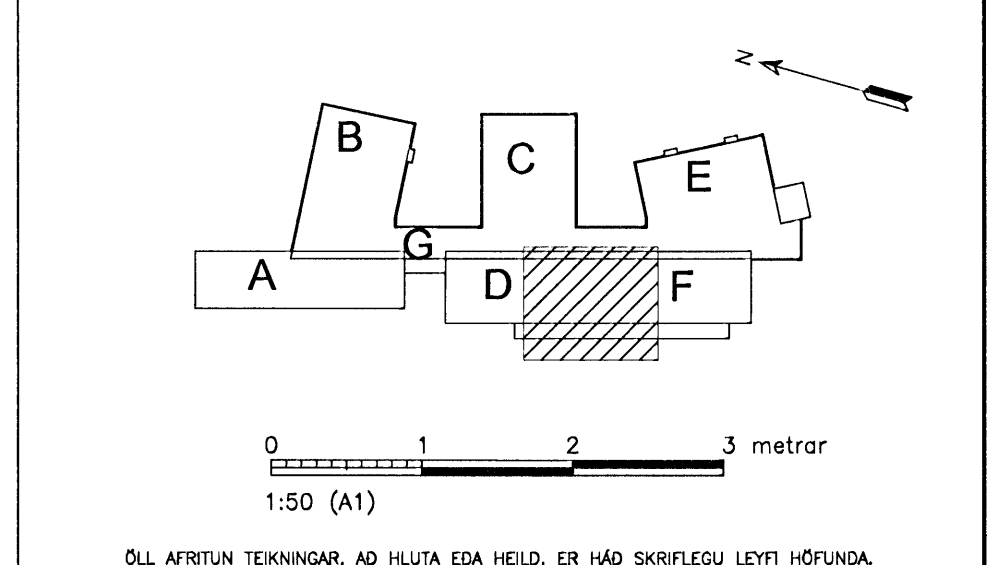

Verkfræðistofa Jóhanns Indriássonar ehf
 Síðumúli 1, 108 Reykjavík
 Sími 568 7319, Fax 568 6887, Netfang vj@vj.is, Vefang www.vj.is

HEITI VERKS:
HRAUNVALLASKÓLI DREKAVÖLLUM 9 HAFNARFIRÐI

HEITI TEIKNINGAR:
RAFLAGNIR BRUNAVÍÐVÖRUN 2. HÆÐ 2.-3. ÁFANGI

MKV: 1:50 A1 1:100 A3	VERKNR: 5401	SKÝRINGARNR: ÖDNZ	ÚTGÁFA: REYND.T
HANNAÐ: ÖÞ	TEIKNAD: ÖÞ	YFIRFARÐ: SBS	NR. TEIKNINGAR: F3-208
NAFN OG KT. SAMÞYKKJANNA: MAGNÚS KRISTBERGSSON 080257 3689	UNDIRSKRIFT SAMÞYKKJANNA: <i>[Signature]</i>		BLAÐNÖMER: 251