


ÓTGÁFUERILL			
ÓTGÁFA:	DAGS:	SKÝRINGAR:	BR. AF SAMÞ:
	OKT.08	REYNDARTEIKNING	

DAGS. UNDIRSKRIFTAR: NAFN OG KT. SAMRÆMINGARHÖNNUDAR:

UNDIRSKRIFT SAMRÆMINGARHÖNNUDAR: *[Signature]*

BRUNAVIÐVÖRUNARKERFI

- BRUNABJALLA.
- HANDBRUNABODI.
- TENGIDÓS Á STIGA, Í VEGG EDA Á LOFTI.
- ADGERDAREINING TENGÐ BRUNASLAUFU
- VISTFANGSEINING TENGÐ BRUNASLAUFU
- STOKKASKYNNJARI OPTISKUR TENGÐUR BRUNASLAUFU
- REYKSKYNNJARI OPTISKUR
- REYKSKYNNJARI JÓNISKUR
- HITSKYNNJARI
- ÓTSTÖÐ BRUNAVIÐVÖRUNARKERFIS
- REYKRÆSTROFI TENGÐUR REYKRÆSTIKERFI
- BRUNABJALLA MEÐ BLIKKLJÓSI
- TILVÍSUN TIL SKÝRINGATEXTA.
- STILLIROFI FYRIR ÖPNUN/LOKUN REYKLÓGA.
- STJÓRNSTÖÐ MEÐ VARAFLGJAFI.
- STRENGLAGNIR FYRIR HURDASEGLA.
- STRENGLAGNIR FYRIR REYKRÆSTILGÖUR.
- STRENGLAGNIR VISTFANGSSLAUFUR BRUNAKERFI.
- STRENGLAGNIR FYRIR BJÖLLURÁSIR.
- STRENGLAGNIR FYRIR SAMSKIPTI UNDIRSTÖÐVA

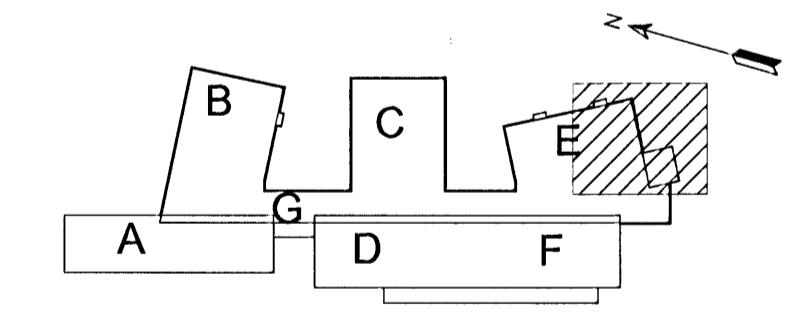

0 1 2 3 metrar
1:50 (A1)

ÖLL AFRIÐN TEIKNINGAR, AD HEUTA EDA HEILD, ER HÁÐ SKRIFLEGU LEYTI HÖFUNDA.

Verkfræðistofa
Jóhanns Indriássonar ehf
Síðumúll 1, 108 Reykjavík
Sími 568 7319, Fax 568 8887, Netfang vj@vj.is, Vefang www.vj.is

HEITI VERKS:
HRAUNVALLASKÓLI
DREKAVÖLLUM 9
HAFNARFIRÐI

HEITI TEIKNINGAR:
RAFLAGNIR SMÁSPENNUTEIKNINGAR
BRUNAVIÐVÖRUN 2. HÆÐ
2.-3. ÁFANGI

MKV: 1:50 A1	VERKNR: 5401	SKRÁNINGARNR: 0DNZ	ÓTGÁFA: REYND.T
1:100 A3	TEIKNR: 0P	YFIRFARÐ: SBS	NR. TEIKNINGAR: F3-210
NAFN OG KT. SAMÞYKKJANDA: MAGNÚS KRISTBERGSSON 080257 3689			BLAÐNÖMR: 253
DAGS. UNDIRSKRIFTAR: <i>[Signature]</i>		UNDIRSKRIFT SAMÞYKKJANDA: <i>[Signature]</i>	