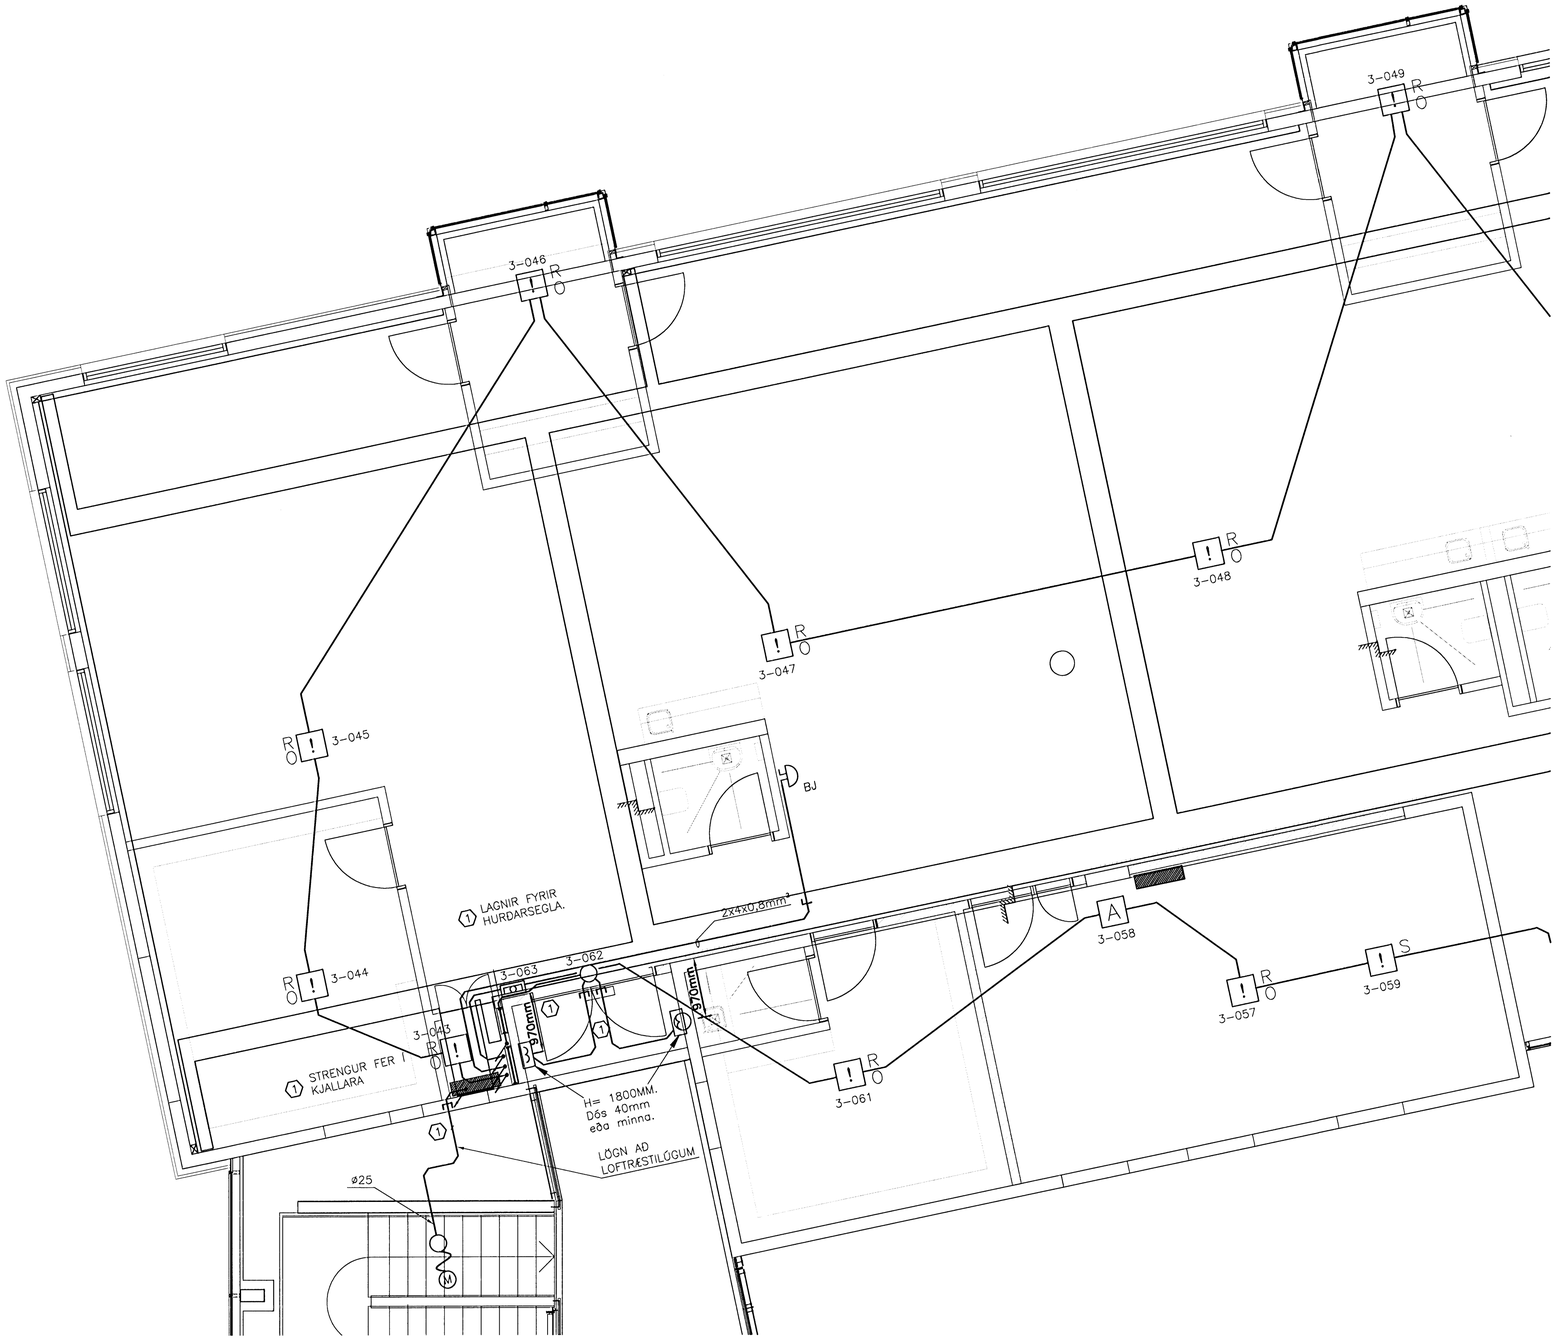

ÚTGÁFUFERILL

ÚTGÁFA:	DAGS:	SKÝRINGAR:	BR. AF	SAMÞ:
	OKT.08	REYNDARTEIKNING		

DAGS. UNDIRSKRIFTAR: | NAFN OG KT. SAMREMINGARHÖNNUÐAR:

UNDIRSKRIFT SAMREMINGARHÖNNUÐAR:

BRUNAVIÐVÖRUNARKERFI

- BRUNABJALLA.
- HANDBRUNABOÐI.
- TENGIDÓS Á STIGA, Í VEGG EÐA Á LOFTI.
- A — AÐGERÐAREINING TENGD BRUNASLAUFU
- V — VISTFANGSEINING TENGD BRUNASLAUFU
- ! S — STOKKASKYNJARI OPTÍSKUR TENGDUR BRUNASLAUFU
- ! R — REYKSKYNJARI OPTÍSKUR
- ! J — REYKSKYNJARI JÓNÍSKUR
- ! H — HITSKYNJARI
- ØSTÖÐ BRUNAVIÐVÖRUNARKERFIS
- R — REYKRÆSTROFI TENGDUR REYKRÆSTIKERFI
- BRUNABJALLA MEÐ BLIKKLJÓSI
- 1 — TILVÍSUN TIL SKÝRINGATEXTA.
- STILLIROFI FYRIR OPNUN/LOKUN REYKLÚGA.
- STJÓRNSTÖÐ MEÐ VARAAFLGJAFA.
- 1 STRENGLAGNIR FYRIR HURÐASEGLA.
- 2 STRENGLAGNIR FYRIR REYKRÆSTILÚGUR.
- 3 STRENGLAGNIR VISTFANGSSLAUFUR BRUNAKERFI.
- 4 STRENGLAGNIR FYRIR BJÖLLURÁSIR.
- 5 STRENGLAGNIR FYRIR SAMSKIPTI UNDIRSTÖÐVA

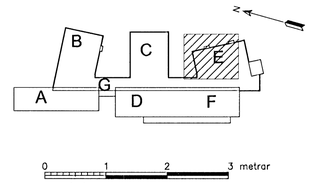

0 1 2 3 metrar
1:50 (A1)

ÖLL AFRITUN TEIKNINGAR, AÐ HLUTA EÐA HEILD, ER HÁÐ SKRIFLEGU LEYFI HÖFUNDA.

Verkfræðistofa
Jóhanns Indriðasonar ehf
Síðumúli 1, 108 Reykjavík
Sími 568 7319, Fax 568 6887, Netfang vjl@vjl.is, Veffang www.vjl.is

HEITI VERKS:

HRAUNVALLASKÓLI
DREKAVÖLLUM 9
HAFNARFIRÐI

HEITI TEIKNINGAR:

RAFLAGNIR — SMÁSPENNUTEIKNINGAR
BRUNAVIÐVÖRUN 3. HÆÐ
2-3. ÁFANGI

MKV: 1:50 A1 / 1:100 A3	VERKNR: 5401	SKRÁNINGARNR: 0DO0	ÚTGÁFA: REYND.T
HANNAÐ: ÓÞ	TEIKNAÐ: ÓÞ	YFIRFARIÐ: SBS	NR. TEIKNINGAR: F3-310
NAFN OG KT. SAMÞYKKJANDA: MAGNÚS KRISTBERGSSON 080257 3689			
DAGS. UNDIRSKRIFTAR: 14.11.08	UNDIRSKRIFT SAMÞYKKJANDA:		BLAÐNÚMER: 259