


ÓTGÁFUFERILL

| ÓTGÁFA: | DAGS: | SKRÁNGAR: | BR. AF: | SAMP: |
|---|--------|----------------|---------|-------|
| | Okt.08 | Reyndartekning | | |
| | | | | |
| | | | | |
| | | | | |
| DAGS. UNDIRSKRIFTAR: NAFN OG KT. SAMRÁMINGARHÖNNUNAR: | | | | |
| UNDIRSKRIFT SAMRÁMINGARHÖNNUNAR: <i>[Signature]</i> | | | | |

- BRUNAVIÐVÖRUNARKERFI**
- BRUNABJALLA.
 - HANDBRUNABODI.
 - TENGIDÓS Á STIGA, Í VEGG EDA Á LOFTI.
 - ADGERDAREINING TENGD BRUNASLAUFU
 - VISTFANGSEINING TENGD BRUNASLAUFU
 - STOKKASKYNNJARI OPTISKUR TENGUR BRUNASLAUFU
 - REYKSKYNNJARI OPTISKUR
 - REYKSKYNNJARI JÓNISKUR
 - HITSKYNNJARI
 - ÓTSTÖÐ BRUNAVIÐVÖRUNARKERFIS
 - REYKRÆSTROFI TENGUR REYKRÆSTIKERFI
 - BRUNABJALLA MED BLUKKLÖSI
 - TILVÍSUN TIL SKÝRINGATEXTA.
 - STILLIROFI FYRIR ÖPNUN/LOKUN REYKLÖGA.
 - STJÓRNSTÖÐ MED VARAFLGJAFNA.
 - STRENGLAGNIR FYRIR HURDARSEGLA.
 - STRENGLAGNIR FYRIR REYKRÆSTILÖGUR.
 - STRENGLAGNIR VISTFANGSSLAUFUR BRUNAKERFI.
 - STRENGLAGNIR FYRIR BJÖLLURÁSIR.
 - STRENGLAGNIR FYRIR SAMSKIPTI UNDIRSTÖÐVA

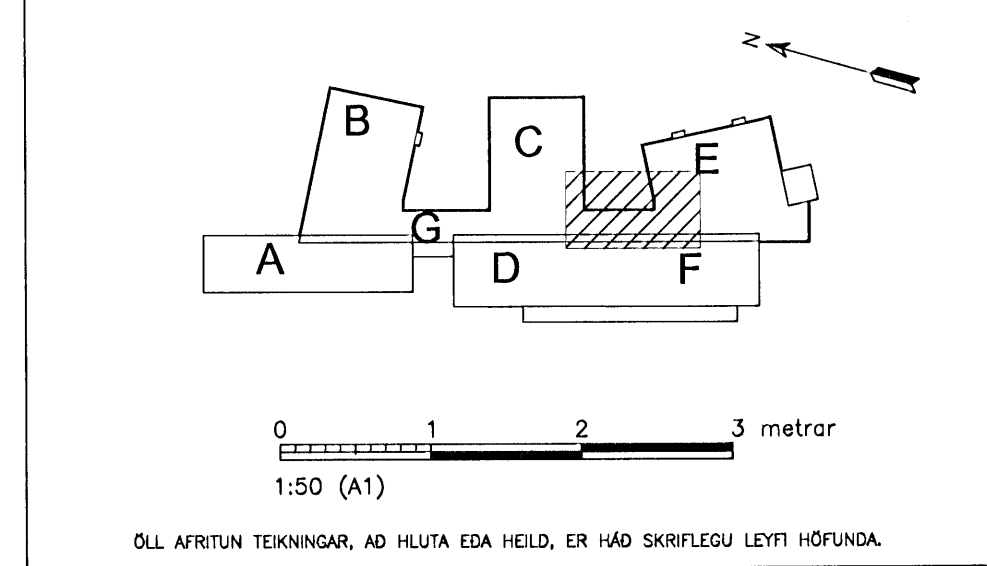

**Verkfræðistofa
Jóhanns Indriássonar ehf**
 Síðumúli 1, 108 Reykjavík
 Sími 568 7319, Fax 568 6887, Netfang vj@vj.is, Veffang www.vj.is

HEITI VERKS:
**HRAUNVALLASKÓLI
DREKAVÖLLUM 9
HAFNARFIRÐI**

HEITI TEIKNINGAR:
**RAFLAGNIR SMÁSPENNUTEIKNINGAR
BRUNAVIÐVÖRUN 3. HÆÐ
2. ÁFANGI**

| | | | |
|--|--------------|-------------------------------|------------------------|
| MKY: 1:50 A1 | VERKNR: 5401 | SKRÁNGINGARNR: 0D00 | ÓTGÁFA: REYND.T |
| HANNAÐ: SBS | TEIKNAD: SBS | YFIRFARID: <i>[Signature]</i> | NR. TEIKNINGAR: F3-306 |
| NAFN OG KT. SAMÞYKKJANDA: MAGNÚS KRISTBERGSSON 080257 3689 | | | BLAÐNÖMER: 258 |
| DAGS. UNDIRSKRIFTAR: <i>[Signature]</i> | | | |
| UNDIRSKRIFT SAMÞYKKJANDA: <i>[Signature]</i> | | | |