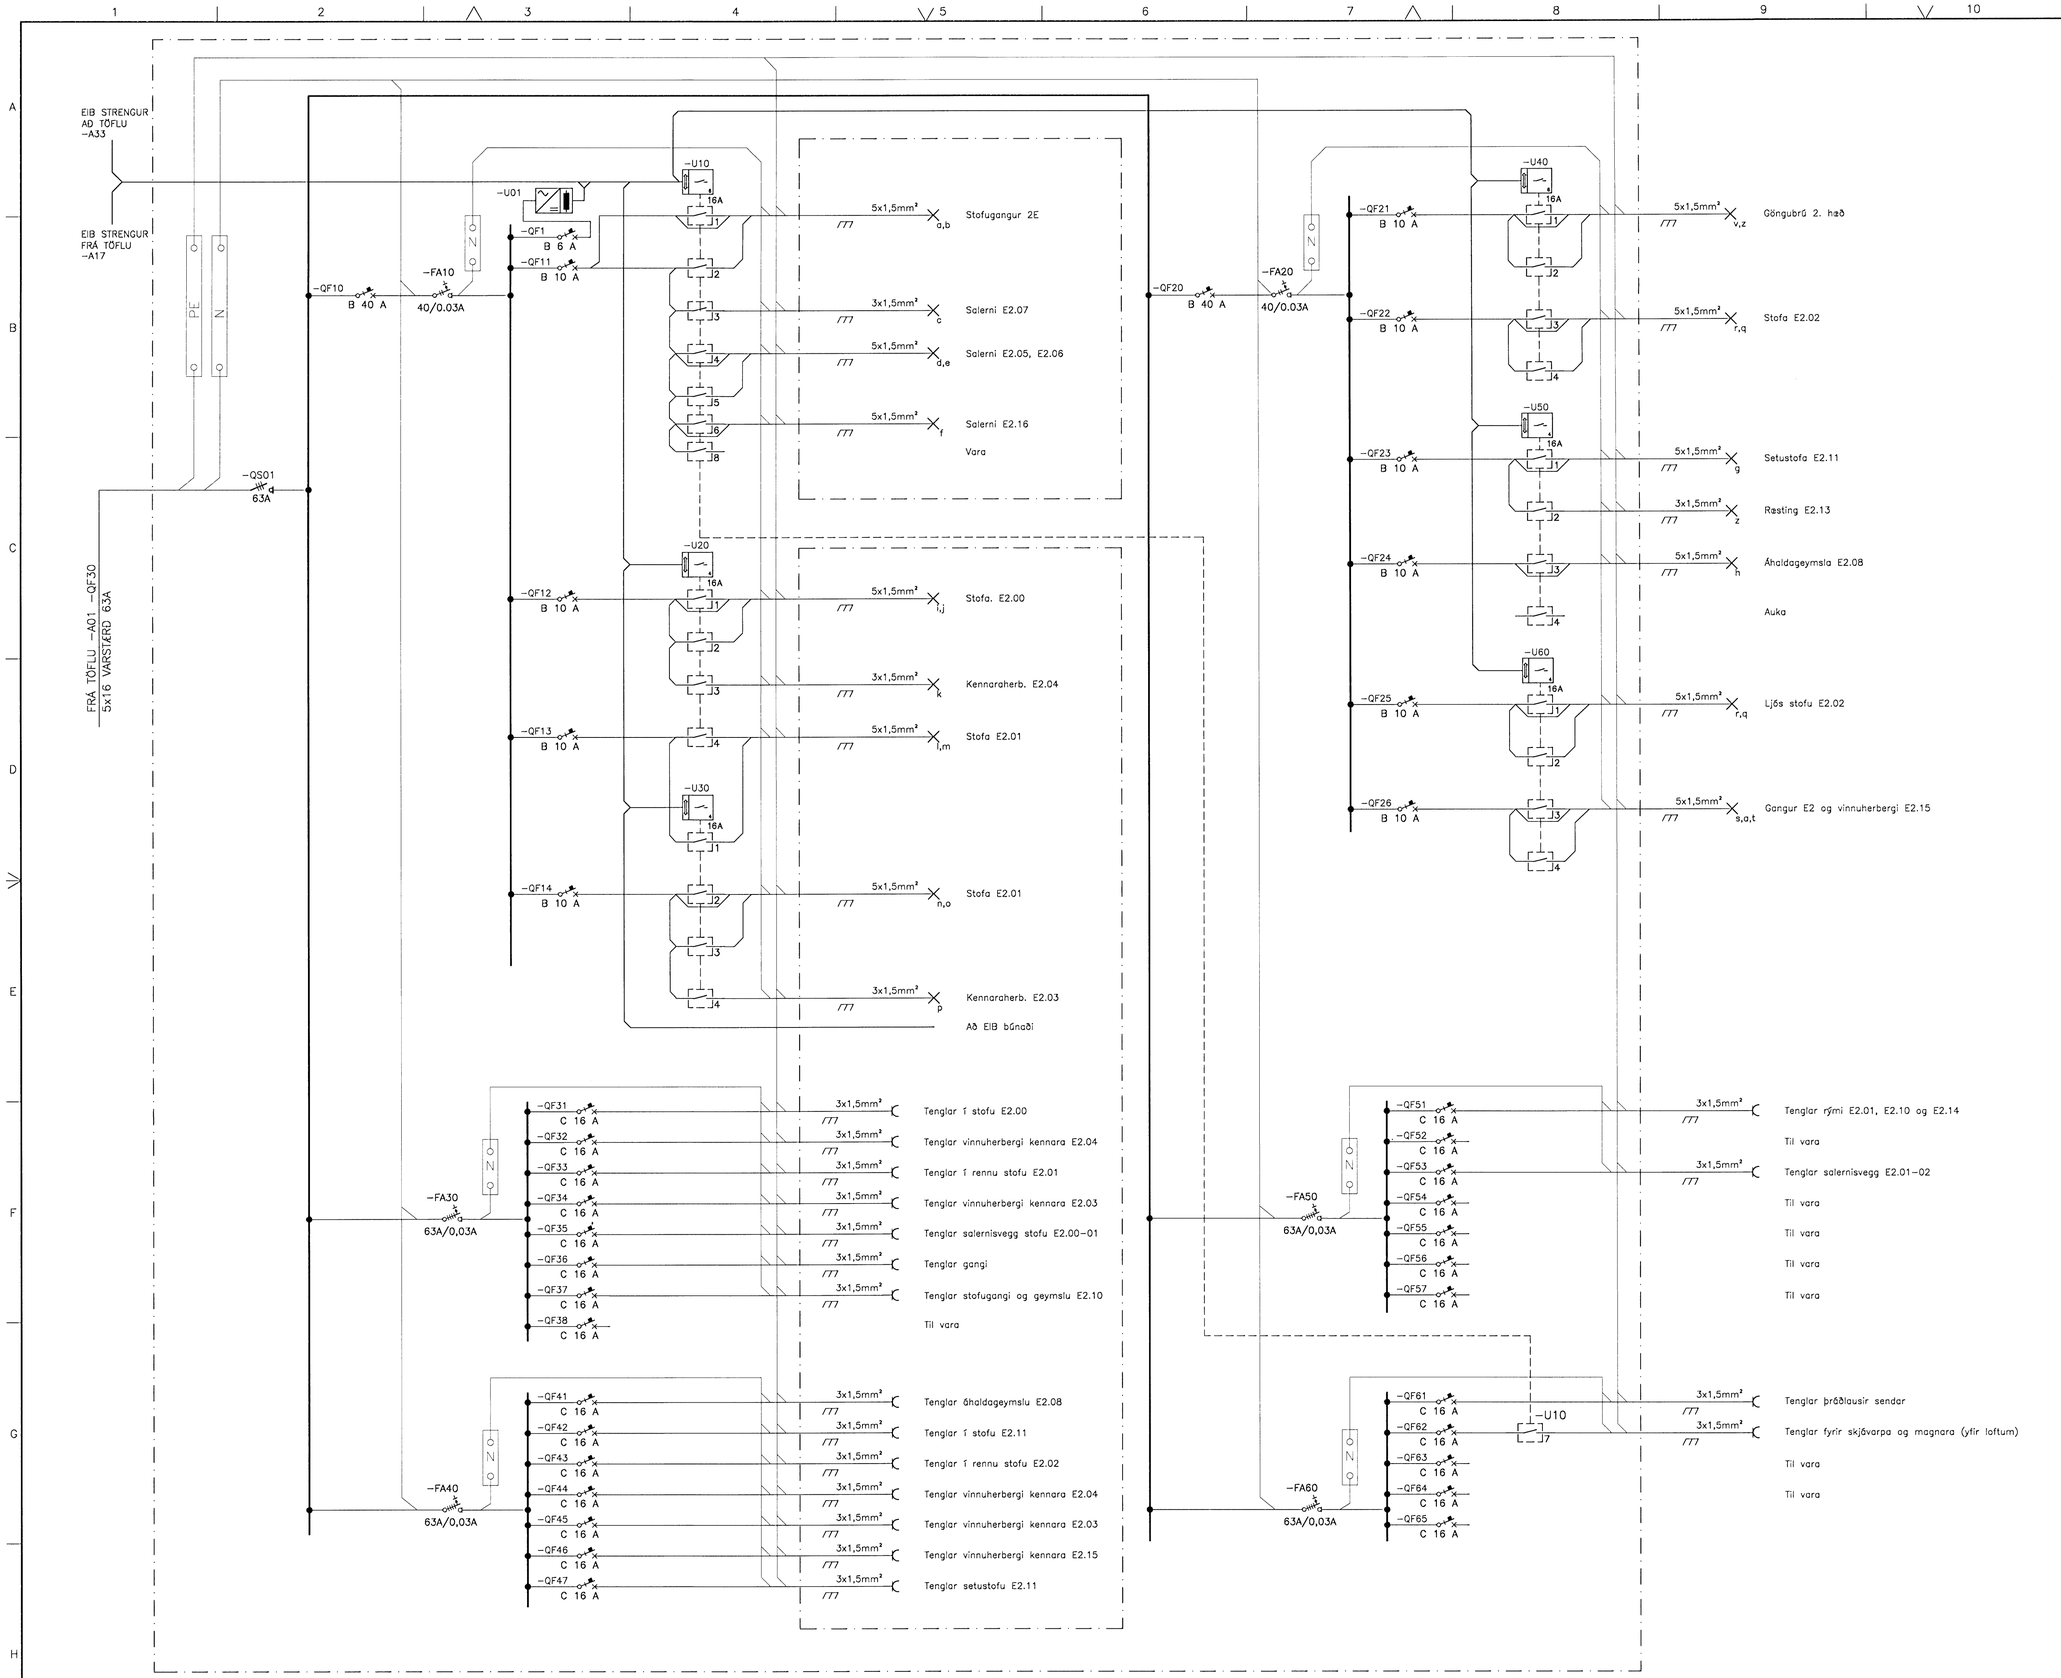

GREINATAFLA –A26

ÚTGÁFUFERILL

ÚTGÁFA:	DAGS:	SKÝRINGAR:	BR. AF	SAMÞ
	Okt. 08	Reyndarteikningar		

DAGS. UNDIRSKRIFTAR: | NAFN OG KT. SAMRÆMINGARHÖNNUÐAR:

UNDIRSKRIFT SAMRÆMINGARHÖNNUÐAR:

ÖLL AFRITUN TEIKNINGAR, AÐ HLUTA EÐA HEILD, ER HÁÐ SKRIFLEGU LEYFI HÖFUNDA.

Verkfræðistofa
Jóhanns Indriðasonar ehf
Síðumúli 1, 108 Reykjavík
Sími 568 7319, Fax 568 6887, Netfang vji@vji.is, Veffang www.vji.is

HEITI VERKS:

HRAUNVALLASKÓLI
DREKAVÖLLUM 9
HAFNARFIRÐI

HEITI TEIKNINGAR:
RAFLAGNIR — TÖFLUTEIKNINGAR
EINLÍNUMYND TAFLA –A26
2–3. ÁFANGI

MKV:	VERKNR:	SKRÁNINGARNR:	ÚTGÁFA:
	5401	0DR1	REYND.T
HANNAÐ:	TEIKNAÐ:	YFIRFARIÐ:	NR. TEIKNINGAR:
BB	BB	SJ	G2-207

NAFN OG KT. SAMÞYKKJANDA: MAGNÚS KRISTBERGSSON 080257 3689

DAGS. UNDIRSKRIFTAR: 14.11.08 | UNDIRSKRIFT SAMÞYKKJANDA: | BLAÐNGMER: 272