



TÆKNIRÝMI 4. HÆÐ

ÓTGÁFUERILL			
ÓTGÁFA:	DAGS:	SKÝRINGAR:	BR. AF SAMB.
OKT.08		REYNDARTEIKNING	

DAGS. UNDIRSKRIFTAR: NAFN OG KT. SAMRÆMINGARHÖNNUNAR:
 UNDIRSKRIFT SAMRÆMINGARHÖNNUNAR: *[Signature]*

BRUNAVIÐVÖRUNARKERFI

- BRUNABJALLA.
- HANDBRUNABODI.
- TENGIDÓS Á STIGA, Í VEGG EDA Á LOFTI.
- ADGERDAREINING TENGD BRUNASLAUFU
- VISTFANGSEINING TENGD BRUNASLAUFU
- STOKKASKYNJARI ÓPTISKUR TENGÐUR BRUNASLAUFU
- REYKSKYNJARI ÓPTISKUR
- REYKSKYNJARI JÓNISKUR
- HITSKYNJARI
- ÓTSTÖÐ BRUNAVIÐVÖRUNARKERFIS
- REYKRÆSTROFI TENGÐUR REYKRÆSTIKERFI
- BRUNABJALLA MED BLUKKLJÓSI
- TILVÍSUN TIL SKÝRINGATEXTA.
- STILLIROFI FYRIR OPNUN/LOKUN REYKLÖGA.
- STJÓRNSTÖÐ MED VARAAFLGJAFJA.
- STRENGLAGNIR FYRIR HURDASEGLA.
- STRENGLAGNIR FYRIR REYKRÆSTILÖGUR.
- STRENGLAGNIR VISTFANGSSLAUFUR BRUNAKERFI.
- STRENGLAGNIR FYRIR BJÖLLURÁSIR.
- STRENGLAGNIR FYRIR SAMSKIPTI UNDIRSTÖÐVA.

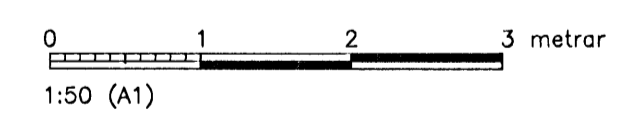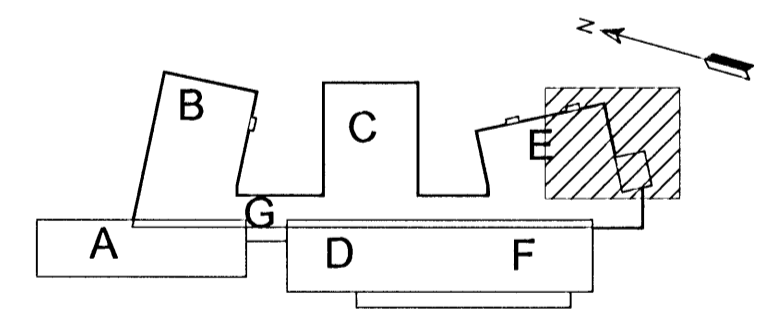

ÖLL AFRIÐUN TEIKNINGAR, AD HLUTA EDA HEILD, ER HÁÐ SKRIFLEGU LEYFI HÖFUNDA.

Verkfræðistofa
Jóhanns Indriðasonar ehf
 Síðumúll 1, 108 Reykjavík
 Sími 568 7319, Fax 568 8887, Netfang vj@vj.is, Veffang www.vj.is

HEITI VERKS:
HRAUNVALLASKÓLI
DREKAVÖLLUM 9
HAFNARFIRÐI

HEITI TEIKNINGAR:
RAFLAGNIR SMÁSPENNUTEIKNINGAR
BRUNAVIÐVÖRUN 3. HÆÐ
2-3. ÁFANGI

MKY: 1:50 A1	VERKNR: 5401	SKÝRINGARNR: 0000	ÓTGÁFA: REYND.T
1:100 A3			
HANNAÐ: ÓÞ	TEIKNAD: ÓÞ	YFIRFARÐ: MK	NR. TEIKNINGAR: F3-311
NAFN OG KT. SAMÞYKKJANDI: MAGNÚS KRISTBERGSSON 080257 3689	UNDIRSKRIFT SAMÞYKKJANDI: <i>[Signature]</i>	UNDIRSKRIFT SAMÞYKKJANDI: <i>[Signature]</i>	BLAÐNÖMUR: 260