


ÚTGÁFUFERILL			
ÚTGÁFA:	DAGS:	SKÝRINGAR:	BR. AF SAMB:
OKT.08		REYNDARTEIKNING	
DAGS. UNDIRSKRIFTAR: NAFN OG KT. SAMRÆMINGARHÖNNUNAR:			
UNDIRSKRIFT SAMRÆMINGARHÖNNUNAR: <i>[Signature]</i>			

SÉR SKÝRINGAR  
 ① BÚNAÐUR FESTUR Á STIGA

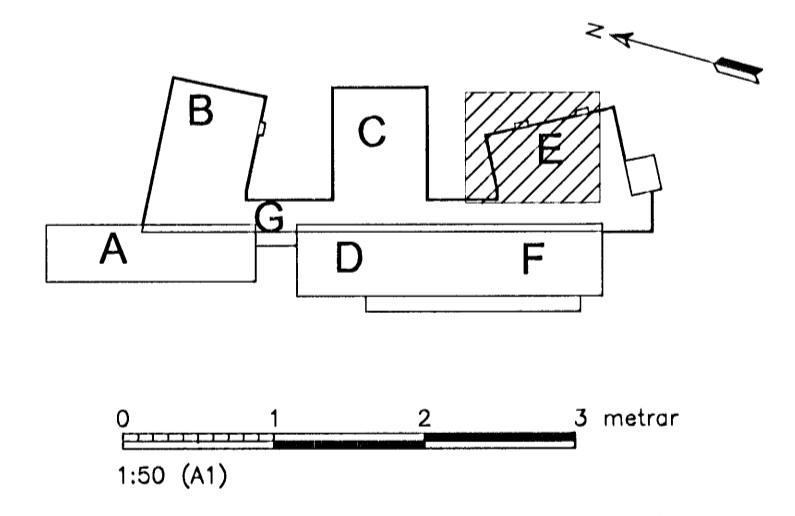

**Verkfræðistofa Jóhanns Indriássonar ehf**  
 Stóumúli 1, 108 Reykjavík  
 Sími 568 7319, Fax 568 6887, Netfang vji@vji.is, Voffang www.vji.is

HEITI VERKS:  
**HRAUNVALLASKÓLI  
 DREKAVÖLLUM 9  
 HAFNARFIRÐI**

HEITI TEIKNINGAR:  
**RAFLAGNIR SMÁSPENNUTEIKNINGAR  
 SÍMA- OG TÖLVUKERFI 3. HÆÐ  
 2.-3. ÁFANGI**

MKV: 1:50 A1	VERKNR: 5401	SKÝRINGARNR: 0D09	ÚTGÁFA: REYND.T
HANNAÐ: 1:100 A3	TEIKNAD: IM	YFIRFARID: SJ	
NAFN OG KT. SAMÞYKKJANDA: MAGNÚS KRISTBERGSSON 080257 3689			NR. TEIKNINGAR: F1-309
DAGS. UNDIRSKRIFTAR: 14.11.08	UNDIRSKRIFT SAMÞYKKJANDA: <i>[Signature]</i>		BLAÐNÚMÉR: 209