


ÓTGÁFUERILL			
ÓTGÁFA:	DAGS:	SKYRINGAR:	BR. AF. SAMP.
OKT.08		REYNDARTEIKNING	

DAGS. UNDIRSKRIFTAR: NAFN OG KT. SAMRÆMINGARHÖNNUNAR:

UNDIRSKRIFT SAMRÆMINGARHÖNNUNAR: *[Signature]*

- BRUNAVÍÐVÖRUNARKERFI**
- BRUNABJALLA.
 - HANDBRUNABÓÐI.
 - TENGIDÓS Á STIGA, Í VEGG EDA Á LOFTI.
 - ADGERDAREINING TENGD BRUNASLAUFU
 - VISTFANGSEINING TENGD BRUNASLAUFU
 - STOKKASKYNNJARI OPTISKUR TENGÐUR BRUNASLAUFU
 - REYKSKYNNJARI OPTISKUR
 - REYKSKYNNJARI JÓNISKUR
 - HITSKYNNJARI
 - ÓTSTÓÐ BRUNAVÍÐVÖRUNARKERFIS
 - REYKRÆSTROFI TENGÐUR REYKRÆSTIKERFI
 - BRUNABJALLA MEÐ BLIKKLJÓSI
 - TILVÍSUN TIL SKYRINGATEKTA.
 - STILLIROFI FYRIR OPNUN/LOKUN REYKLÓGA.
 - STJÓRNSTÓÐ MEÐ VARAFLGJAFNA.
 - STRENGLAGNIR FYRIR HURDASEGLA.
 - STRENGLAGNIR FYRIR REYKRÆSTILÓGGUR.
 - STRENGLAGNIR VISTFANGSSLAUFUR BRUNAKERFI.
 - STRENGLAGNIR FYRIR ÞJÜLLURÁSIR.
 - STRENGLAGNIR FYRIR SAMSKIPTI UNDIRSTÓÐVA.

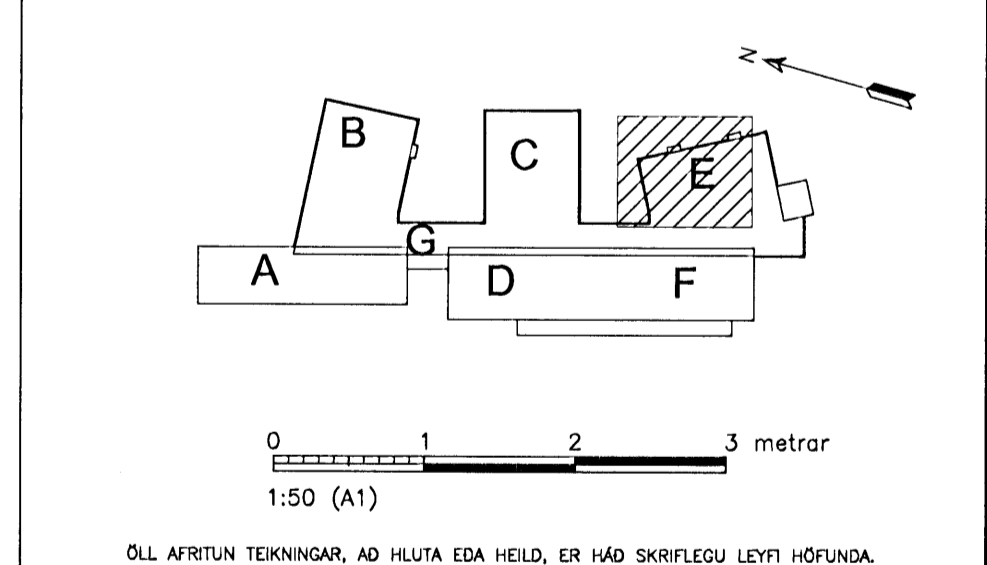

**Verkfræðistofa
Jóhanns Indríðasonar ehf**

Slóumóli 1, 108 Reykjavík
Sími 568 7319, Fax 568 6887, Netfang vj@vj.is, Veffang www.vj.is

HEITI VERKS:

**HRAUNVALLASKÓLI
DREKAVÖLLUM 9
HAFNARFIRÐI**

HEITI TEIKNINGAR:

**RAFLAGNIR SMÁSPENNUTEIKNINGAR
BRUNAVÍÐVÖRUN 2. HÆÐ
2.-3. AFANGI**

MKV: 1:50 A1 1:100 A3	VERKNR: 5401	SKRÁNINGARNR: 0DNZ	ÓTGÁFA: RETND.T
HÁNNIÐ: Óþ	TEIKNIÐ: Óþ	YFIRFARIR: SBS	NR. TEIKNINGAR: F3-209
NAFN OG KT. SAMBYRKYNDI: MAGNÚS KRISTBERGSSON 080257 3689			BLAÐNÚMÉR: 252
DAGS. UNDIRSKRIFTAR: 14.11.08	UNDIRSKRIFT SAMBYRKYNDI: <i>[Signature]</i>		