


ÓTGÁFUERILL			
ÓTGÁFA:	DAGS:	SKRÁNGAR:	BR. AF SAMP:
	Okt. 08	REYNDARTEIKNING	

DAGS. UNDIRSKRIFTAR: NAFN OG KT. SAMRÆMINGARHÖNNUDAR:

UNDIRSKRIFT SAMRÆMINGARHÖNNUDAR: *[Signature]*

- ### BRUNAVÍÐVÖRUNARKERFI
- BRUNABJALLA.
 - HANDBRUNABÓÐI.
 - TENGIDÓS Á STIGA, I VEGG EDA Á LOFTI.
 - ADGERDAREINING TENGÐ BRUNASLAUFU
 - VISTFANGSEINING TENGÐ BRUNASLAUFU
 - STOKKASKYNJARI OPTÍSKUR TENGÐUR BRUNASLAUFU
 - REYKSKYNJARI OPTÍSKUR
 - REYKSKYNJARI JÓNÍSKUR
 - HITSKYNJARI
 - ÓTSTÖÐ BRUNAVÍÐVÖRUNARKERFIS
 - REYKRÆSTROFI TENGÐUR REYKRÆSTIKERFI
 - BRUNABJALLA MED BLIKKLJÓSI
 - TILVÍSUN TIL SKYRINGATEXTA.
 - STILLIROFI FYRIR OPNUN/LOKUN REYKLGGA.
 - STJÓRNSTÖÐ MED VARAFLEGGJAFU.
 - STRENGLAGNIR FYRIR HURDASEGLA.
 - STRENGLAGNIR FYRIR REYKRÆSTILÓGUR.
 - STRENGLAGNIR VISTFANGSSLAUFUR BRUNAKERFI.
 - STRENGLAGNIR FYRIR BJÖLLURÁSIR.
 - STRENGLAGNIR FYRIR SAMSKIPTI UNDIRSTÖÐVA

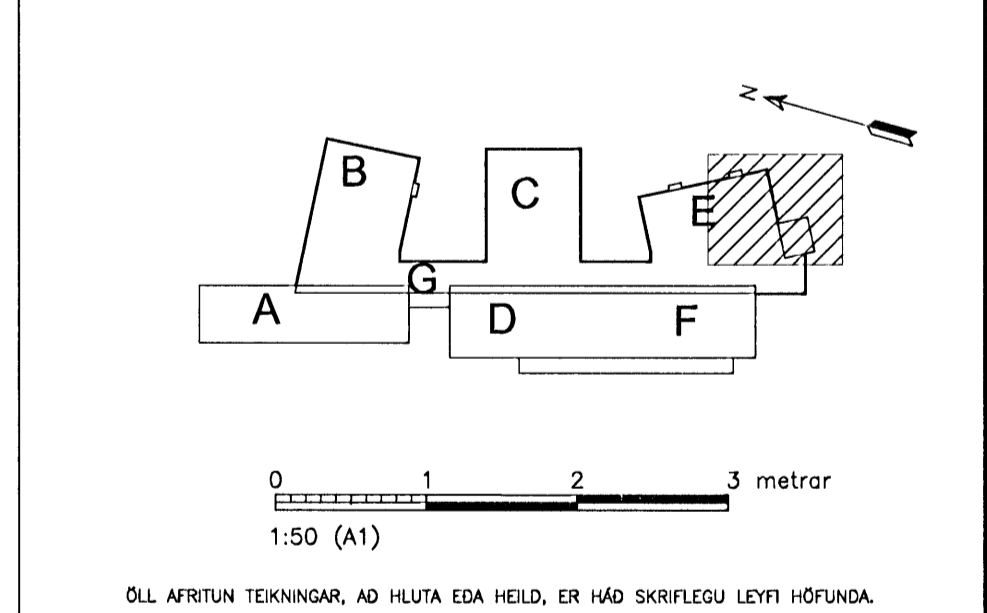

Verkfræðistofa
Jóhanns Indriðasonar ehf
Síðumúli 1, 108 Reykjavík
Sími 568 7319, Fax 568 8887, Netfang vj@vj.is, Vefang www.vj.is

HEITI VERKS:

HRAUNVALLASKÓLI

DREKAVÖLLUM 9

HAFNARFIRÐI

HEITI TEIKNINGAR:

RAFLAGNIR SMÁSPENNUTEIKNINGAR
BRUNAVÍÐVÖRUN 1. HÆÐ
2.-3. ÁFANGI

MKY: 1:50 A1 1:100 A3	VERKNR: 5401	SKRÁNGARNR: 0DNY	ÓTGÁFA: REYND.T
HANNAÐ: ÓP	TEIKNAR: ÓP	YFIRFARÐ: SBS	NR. TEIKNINGAR: F3-110
NAFN OG KT. SAMRÆMINGJAFNAÐA: MAGNÚS KRISTBERGSSON 080257 3689			BLAÐNÖMUR: 244
DAGS. UNDIRSKRIFTAR: <i>[Signature]</i>			UNDIRSKRIFT SAMRÆMINGJAFNAÐA: <i>[Signature]</i>