


ÚTGÁFUFRILL			
ÚTGÁFA:	DAGS:	SKÝRINGAR:	BR. AF SAMP:
	Okf. 08	REYNDARTEIKNING	
DAGS. UNDIRSKRIFTAR: NAFN OG KT. SAMRÆMINGARHÖNNUDAR:			
UNDIRSKRIFT SAMRÆMINGARHÖNNUDAR:			

- SÉR SKÝRINGAR**
- ① PIPA Í HURDARKARM
 - ② SKJÁVARPASNÚRA 2Xø25 PIPUR
 - ③ YFIR UPPHENGDU LOFTI
 - ④ BÚNADUR FESTUR Á STIGA
 - ⑤ VAKTSKYNJARI Á GÓLFI VIÐ VEGG VEGGDÖS Í HÆÐ 60
 - ⑥ HÁTALARI INNFELLDUR Í UPPHENGDU LOFTI. HÆGT AD HALLA TIL AD KASTA HLJÓDI FRAM.
 - ⑦ YFIRLIT YFIR BÚNAD OG STRENGI Í VÍDKOMANDI TÖFLU ER SÝNT Á BLÖÐUM 105, 106 OG 107
 - ⑧ YFIRLIT YFIR BÚNAD TENGÐAN VÍDKOMANDI TÖFLU ER SÝNT Á BLADI 105
 - ⑨ ANNAR VENGUR RÍLADUR FASTUR. ÓRILADI VENGUR AFLÆSIST MED KORTALESARA UTAN FRÁ. SEGULLÆSING Í FALSI RÍLADRAR HURDAR. PANIKSLÁ MED SNERTU Á RÍLADRI HURD SEM OPNAR RAFLÆSINGU MED ÞVI AD RJÓFA STRAUM AD HENNI.

- A = Cat5 UTP
 B = Cat5 FTP
 C = COAX 75 Ω F. LOFTNETSKERFI
 D = STRENGUR FYRIR KLUKKUKERFI
 E = STRENGUR FRIR SKÓLABJÖLLUKERFI
 F = HÁTALARASNÚRA
 G = SKJÁVARPASNÚRA (VGA)

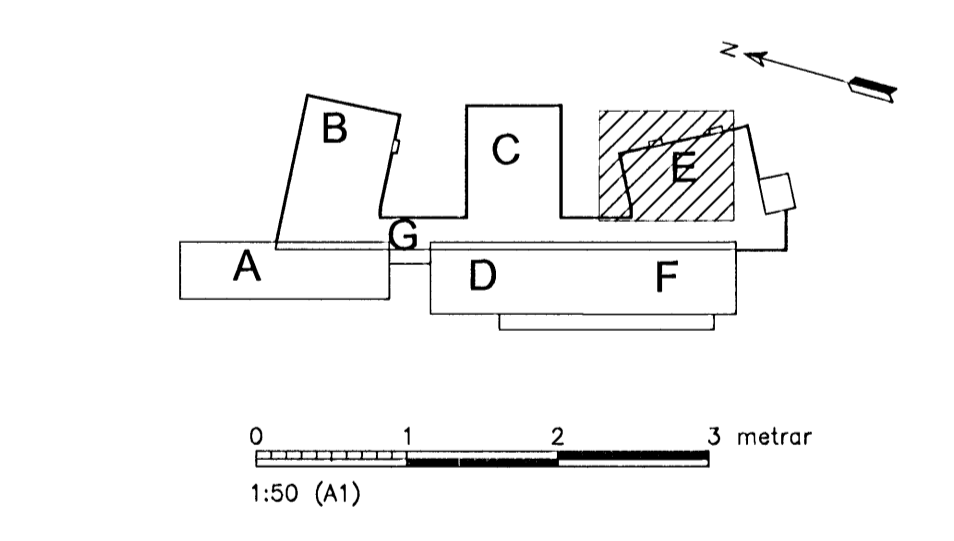

ÖLL AFTRITUN TEIKNINGAR, AD HLUTA EDA HEILD, ER HÁÐ SKRIFLEGU LEYFI HÖFUNDA.

**Verkfræðistofa
 Jóhanns Indriássonar ehf**
 Síðumúli 1, 108 Reykjavík
 Sími 568 7319, Fax 568 0887, Netfang vj@vj.is, Veffang www.vj.is

HEITI VERKS:
**HRAUNVALLASKÓLI
 DREKAVÖLLUM 9
 HAFNARFIRÐI**

HEITI TEIKNINGAR:
**RAFLAGNIR SMÁSPENNA 3. HÆÐ
 1.-3. ÁFANGI**

MKV: 1:50 A1 1:100 A3	VERKNR: 5401	SKRÁNINGARNR: 0DNW	ÚTGÁFA: REYND.T
HANNAÐ: SBS	TEIKNAD: SBS	YFIRFARÐ: ÓP	NR. TEIKNINGAR: F5-309
NAFN OG KT. SAMRYKKJANDA: MAGNÚS KRISTBERGSSON 080257 3689			BLAÐNÖMUR: 234
DAGS. UNDIRSKRIFTAR:			UNDIRSKRIFT SAMRYKKJANDA: