


ÓTGÁFUFERILL

ÓTGÁFA:	DAGS:	SKYRINGAR:	BR. AF:	SAMB:
A	17.03.06	ÚTBODSTEIKNINGAR		
B	09.11.06	VIÐBÓT AÐGANGSSÝRINGAR	SBS	
C	28.03.07	SETT ÚTIKLUKKA VIÐ ANDDYR	SJ	
D	03.05.07	HÆÐ Á ÚTIKLUKKU BREYTT	SJ	

DAGS. UNDIRSKRIFTAR: NAFN OG KT. SAMREINGARHÖNNUNÐAR:
 UNDIRSKRIFT SAMREINGARHÖNNUNÐAR: *[Signature]*

- SÉR SKÝRINGAR**
- ① PIPA Í HURDARKARM
 - ② SKJÁVARPASNÚRA 2XØ25 PÍPUR
 - ③ YFIR UPPHENGDU LOFTI
 - ④ BÓNADUR FESTUR Á STIGA
 - ⑤ VAKTSKYNJARI Á GÖLFU VIÐ VEGG VEGGDÓS Í HÆÐ 60
 - ⑥ HÁTALARI INNFELDUR Í UPPHENGDU LOFTI. HÆGT AÐ HALLA TIL AÐ KASTA HLJÓÐI FRAM.
 - ⑦ YFIRLIT YFIR BÓNAD OG STRENGI Í VÍÐKOMANDI TÖFLU ER SÝNT Á BLÖÐUM 105, 106 OG 107
 - ⑧ YFIRLIT YFIR BÓNAD TENDAN VÍÐKOMANDI TÖFLU ER SÝNT Á BLADI 105
 - ⑨ ANNAR VENGUR RÍLADUR FASTUR. ÓRILADI VENGUR AFLÆSIST MED KORTALESARA UTAN FRÁ. SEGULLÆSING Í FALSI RÍLADUR HURÐAR. PANKSLA MED SNERTU Á RÍLADRI HURÐ SEM ÖPNAR RAFLÆSINGU MED DVÍ AÐ RÍJÚFA STRAUM AÐ HENNI.

- A = Cat5 UTP
 B = Cat5 FTIP
 C = COAX 75 Ω F. LOFTNETSKERFI
 D = STRENGUR FYRIR KLUKKUKERFI
 E = STRENGUR FRIR SKÓLABJÓLLUKERFI
 F = HÁTALARASNÚRA
 G = SKJÁVARPASNÚRA (VGA)

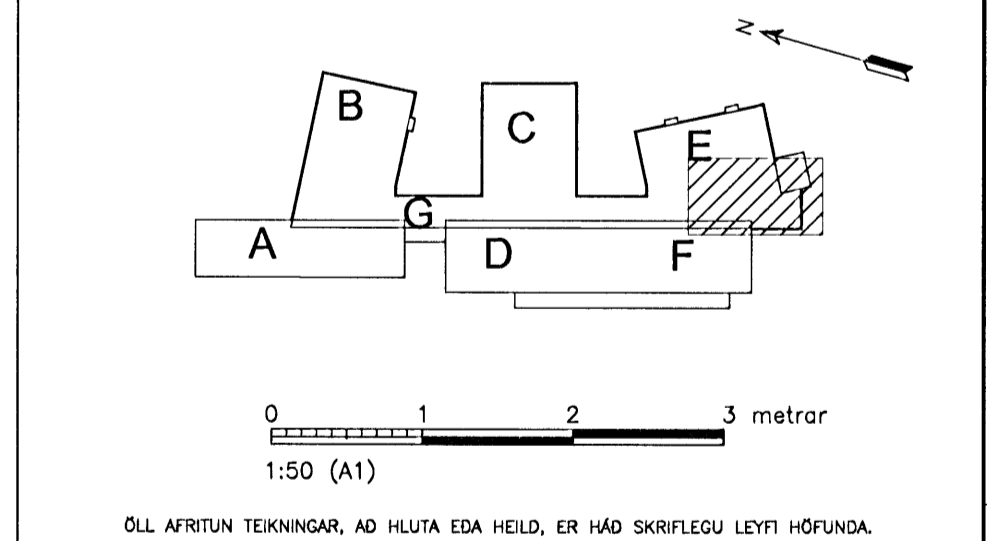

Verkfræðistofa Jóhanns Indriássonar ehf
 Síðumúli 1, 108 Reykjavík
 Sími 568 7319, Fax 568 8887, Netfang vj@vj.is, Veffang www.vj.is

HEITI VERKS:
HRAUNVALLASKÓLI DREKAVÖLLUM 9 HAFNARFIRÐI

HEITI TEIKNINGAR:
RAFLAGNIR SMÁSPENNA 1. HÆÐ 2.-3. ÁFANGI

MKV: 1:50 A1 1:100 A3	VERKNR: 5401	SKYRINGARNR: ODNU	ÓTGÁFA: D
HANND: SBS	TEIKNR: SBS	YFIRFARND: ÖP	NR. TEIKNINGAR: F5-111
NAFN OG KT. SAMÞYKKJANDA: MAGNUS KRISTBERGSSON 080257 3689			BLAÐNÖMUR: 220
DAGS. UNDIRSKRIFTAR: <i>[Signature]</i>			
UNDIRSKRIFT SAMÞYKKJANDA: <i>[Signature]</i>			