


ÓTGÁFUERILL			
ÓTGÁFA	DAGS:	SKRÁNINGAR:	BR. AF. SAMP.
OKT. 08		REYNDARTEIKNING	

DAGS. UNDIRSKRIFAR: NAFN OG KT. SAMRÆMINGARHÖNNUDAR:

UNDIRSKRIFT SAMRÆMINGARHÖNNUDAR: *[Signature]*

- SÉR SKÝRINGAR**
- PIPA Í HURDARKARM
  - SKJÁVARPASNÓRA 2XØ25 PÍPUR
  - YFIR UPPHENGDU LOFTI
  - BÓNAÐUR FESTUR Á STIGA
  - VAKTSKYNJARI Á GÓLFI VIÐ VEGG VEGGDÓS Í HÆÐ 6D
  - HÁTALARI INNFELLDUR Í UPPHENGDU LOFTI. HÆGT AD HALLA TIL AD KASTA HLJÓDI FRAM.
  - YFIRLIT YFIR BÓNAÐ OG STRENGI Í VÍÐKOMANDI TÖFLU ER SÝNT Á BLÖÐUM 105, 106 OG 107
  - YFIRLIT YFIR BÓNAÐ TENGÐAN VÍÐKOMANDI TÖFLU ER SÝNT Á BLADI 105
  - ANNAR VENGUR RÍLADUR FASTUR. ÓRÍLADI VENGUR AFLÆSISIT MED KORTALESARA UTAN FRÁ. SEGULLÆSING Í FALSI RÍLADRAR HURÐAR. PANIKSLÁ MED SNERTU Á RÍLADRI HURD SEM OPNAR RAFLÆSINGU MED ÞVI AD RjúFA STRAUM AD HENNI.
- A = Cat5 UTP  
 B = Cat5 FTP  
 C = COAX 75 Ω F. LOFTNETSKERFI  
 D = STRENGUR FYRIR KLUKKUKERFI  
 E = STRENGUR FRIR SKÓLABJÖLLUKERFI  
 F = HÁTALARASNÓRA  
 G = SKJÁVARPASNÓRA (VGA)

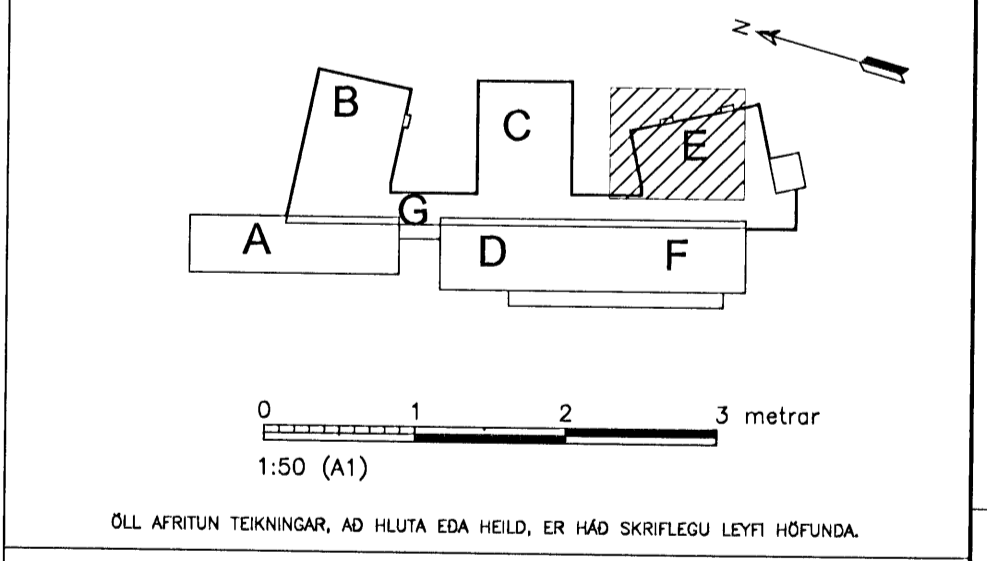

ÖLL AFRITUN TEIKNINGAR, AD HLUTA EDA HEILD, ER HÁÐ SKRIFLEGU LEYFTI HÖFUNDA.

**Verkfræðistofa Jóhanns Inðriássonar ehf**  
 Síðumúll 1, 108 Reykjavík  
 Sími 569 7319, Fax 569 6887, Netfang vj@vj.is, Veffang www.vj.is

HÉTTI VERKS:

**HRAUNVALLASKÓLI DREKAVÖLLUM 9 HAFNARFIRDI**

HÉTTI TEIKNINGAR:

RAFLAGNIR	SMÁSPENNUTEIKNINGAR
SMÁSPENNA 1. HÆÐ	
2.-3. ÁFANGI	

MKV: 1:50 A1	VERKNR: 5401	SKRÁNINGARNR: ÖDNU	ÓTGÁFA: REYND.T
HANNAÐ: SBS	TEIKNAD: SBS	YFIRFARID: ÖP	
NAFN OG KT. SAMÞYKKJANDI: MAGNÚS KRISTBERGSSON 080257 3689			NR. TEIKNINGAR: F5-109
DAGS. UNDIRSKRIFAR: 14.11.08	UNDIRSKRIFT SAMÞYKKJANDI: <i>[Signature]</i>	BLAÐNOMER: 218	