


ÓTGÁFUFRILL

ÓTGÁFA:	DAGS:	SKYRINGAR:	BR. AF:	SAMÞ:
	OKT.08	REYNDARTEIKNING		

DAGS, UNDIRSKRIFAR: NAFN OG KT. SAMRÆMINGARHÖNNUDAR:
 UNDIRSKRIFT SAMRÆMINGARHÖNNUDAR: *[Signature]*

SÉR SKYRINGAR
 Ⓢ BUNADUR FESTUR Á STIGA

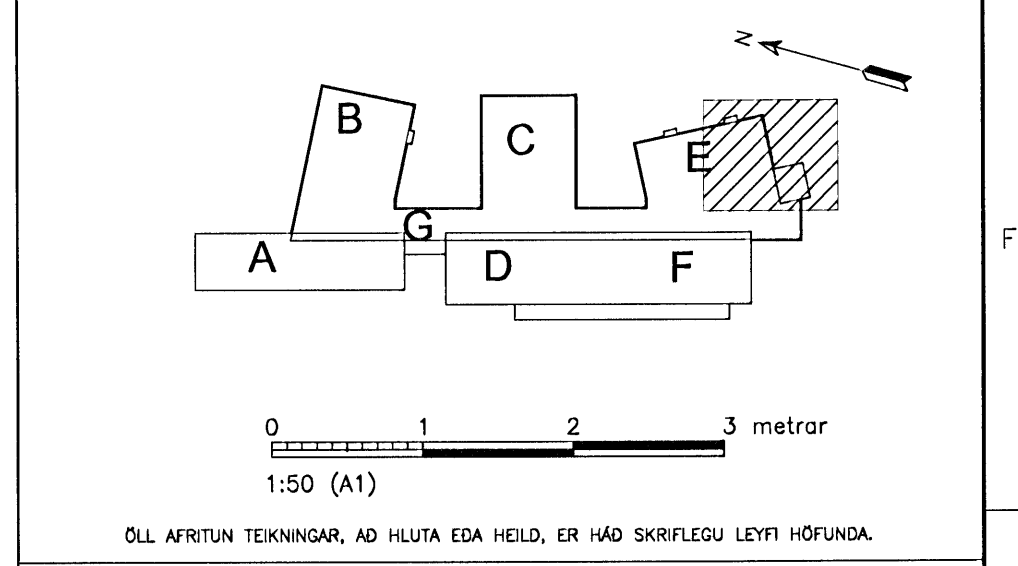

ÖLL AFRITUN TEIKNINGAR, AD HILUTA EDA HEILD, ER HÁÐ SKRIFLEGS LEYFI HÖFUNDA.
Verkfræðistofa
Jóhanns Indriássonar ehf
 Síðumúli 1, 108 Reykjavík
 Sími 568 7319, Fax 568 6887, Netfang vj@vji.is, Veffang www.vji.is

HEITI VERKS:
HRAUNVALLASKÓLI
DREKAVÖLLUM 9
HAFNARFIRÐI

HEITI TEIKNINGAR:
RAFLAGNIR SMÁSPENNUTEIKNINGAR
SÍMA- OG TÖLVUKERFI 3. HÆÐ
2.-3. ÁFANGI

MKV: 1:50 A1	VERKNR: 5401	SKRÁNINGARNR: 0009	ÓTGÁFA: REYND.T
HANNAÐ: 1:100 A3	TEIKNAD: IM	YFIRFARÐ: SJ	NR. TEIKNINGAR: F1-310
NAFN OG KT. SAMÞYKKJANDA: MAGNÚS KRISTBERGSSON 080257 3689	UNDIRSKRIFT SAMÞYKKJANDA: <i>[Signature]</i>	BLAÐNÖMUR: 210	