


ÚTGÁFUFRILL

ÚTGÁFA:	DAGS:	SKYRNINGAR:	GR. AF:	SMÁD:
	OKT.08	REYNDARTEIKNING		
DAGS. UNDIRSKRIFTAR: NAFN OG KT. SAMREINGARHÖNNUDAR:				
UNDIRSKRIFT SAMREINGARHÖNNUDAR: <i>[Signature]</i>				

SÉR SKÝRINGAR
 Ⓢ BUNADUR FESTUR Á STIGA

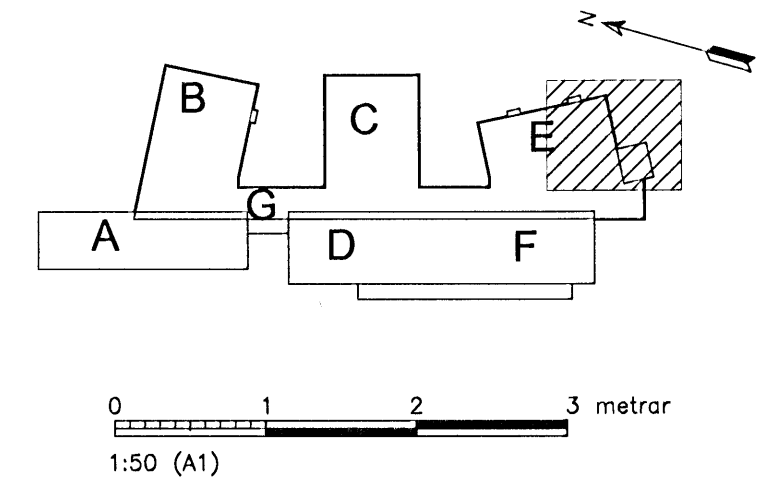

ÖLL AFRITUN TEIKNINGAR, AD HILUTA EDA HEILD, ER HÁÐ SKRIFLEGGU LEYFI HÖFUNDA.

Verkfræðistofa
Jóhanns Indriðasonar ehf
 Síðumúli 1, 108 Reykjavík
 Sími 568 7319, Fax 568 6887, Netfang vj@vj.is, Veffang www.vj.is

HEITI VERKS:
HRAUNVALLASKÓLI
DREKAVÖLLUM 9
HAFNARFIRÐI

HEITI TEIKNINGAR:
RAFLAGNIR SMÁSPENNUTEIKNINGAR
SÍMA- OG TÖLVUKERFI 1. HÆÐ
2.-3. ÁFANGI

MIKY: 1:50 A1	VERKNR: 5401	SKRANINGARNR: 0D07	ÚTGÁFA: REYND.T
1:100 A3			
HANNAÐ: SBS	TEIKNAD: IM	YPRIFARÐ: SJ	NR. TEIKNINGAR: F1-110
NAFN OG KT. SAMRYKKAÐA: MAGNÚS KRISTBERGSSON 080257 3689			BLAÐNÖMUR: 194
DAGS. UNDIRSKRIFTAR: <i>[Signature]</i>	UNDIRSKRIFT SAMRYKKAÐA: <i>[Signature]</i>		