


ÓTGAFUFERILL				
ÓTGÁFA:	DAGS:	SKÝRINGAR:	BR. AF:	SAMR:
	OKT.08	REYNDARTEIKNING		
DAGS. UNDRISKRIFARI: NAFN OG KT. SAMRÆMINGARIÖNNUGAR:				
UNDRISKRIFT SAMRÆMINGARIÖNNUGAR:				

SÉR SKÝRINGAR
 Ⓢ BÓNADUR FESTUR Á STIGA

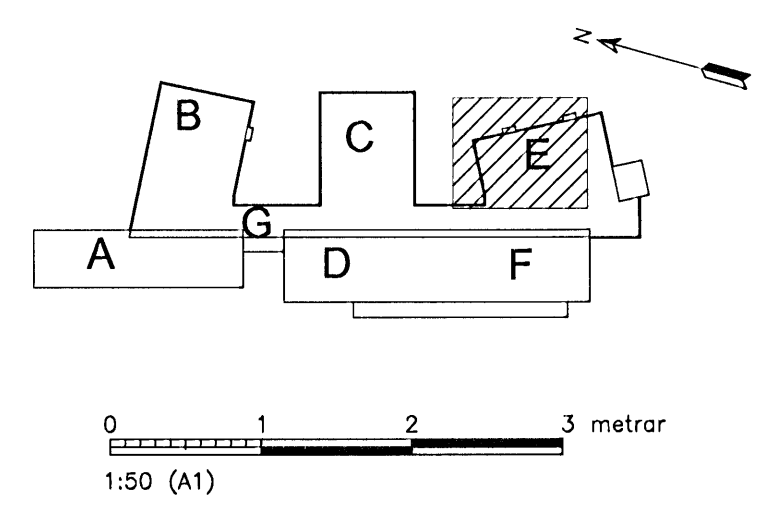

Verkfræðistofa
Jóhanns Indriássonar ehf
 Síðumúli 1, 108 Reykjavík
 Sími 568 7319, Fax 568 8887, Netfang vji@vji.is, Vefang www.vji.is

HEITI VERKS:
HRAUNVALLASKÓLI
DREKAVÖLLUM 9
HAFNARFIRÐI

HEITI TEIKNINGAR:
RAFLAGNIR SMÁSPENNUTEIKNINGAR
SÍMA- OG TÖLVUKERFI 1. HÆÐ
2.-3. ÁFANGI

MKY: 1:50 A1	VERKNR: 5401	SKRÁNINGARNR: 0DO7	ÓTGÁFA: REYND.T
HANNAÐ: SBS	TEIKNAD: IM	YFIRFARÐ: SJ	NR. TEIKNINGAR: F1-109
NAFN OG KT. SAMÞYKKJANDA: MAGNÚS KRISTBERGSSON 080257 3689			BLAÐNÖMUR: 193
DAGS. UNDRISKRIFAR: 14.11.08	UNDRISKRIFT SAMÞYKKJANDA:		