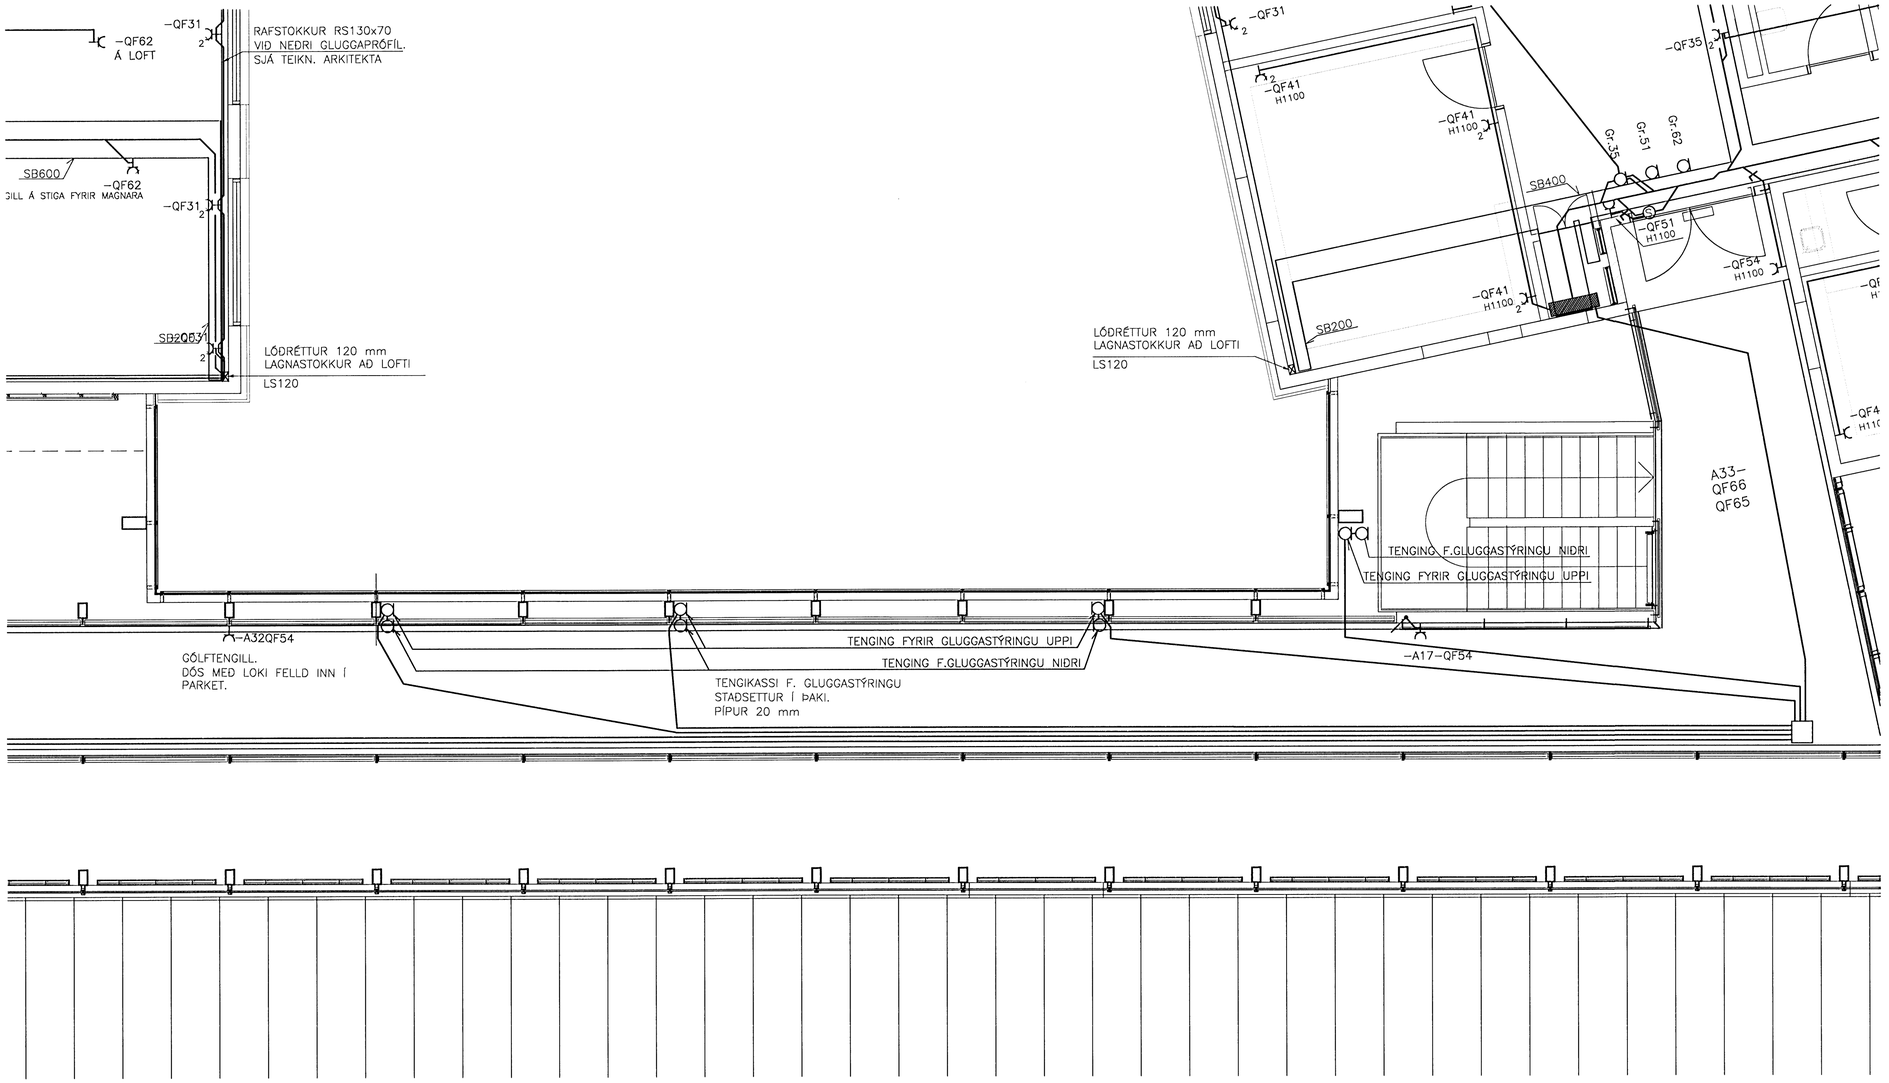

ÚTGÁFUFERILL

ÚTGÁFA:	DAGS:	SKÝRINGAR:	BR. AF	SAMÞ:
	Okt 08	Reyndarteikningar		

DAGS. UNDIRSKRIFTAR: NAFN OG KT. SAMRÆMINGARHÖNNUÐAR:

UNDIRSKRIFT SAMRÆMINGARHÖNNUÐAR:

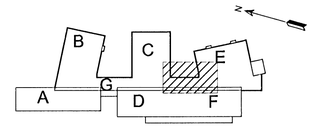

0 1 2 3 metrar

1:50 (A1)

ÖLL AFRITUN TEIKNINGAR, AÐ HLUTA EÐA HEILD, ER HÁÐ SKRIFLEGU LEYFI HÖFUNDA.

Verkfræðistofa
Jóhanns Indriðasonar ehf
Síðumúli 1, 108 Reykjavík
Sími 568 7319, Fax 568 6887, Netfang vji@vji.is, Veffang www.vji.is

HEITI VERKS:

HRAUNVALLASKÓLI
DREKAVÖLLUM 9
HAFNARFIRÐI

HEITI TEIKNINGAR:

RAFLAGNIR LÁGSPENNUTEIKNINGAR
TENGLALÖGN 3. HÆÐ
2.–3. ÁFANGI

MKV: 1:50 A1 / 1:100 A3	VERKNR: 5401	SKRÁNINGARNR: ÓDNS	ÚTGÁFA: Reynd.t.
HANNAÐ: MK	TEIKNAÐ: ÍM	YFIRFARIÐ: SG	NR. TEIKNINGAR: E3-306
NAFN OG KT. SAMÞYKKJANDA: MAGNÚS KRISTBERGSSON 080257 3689			
DAGS. UNDIRSKRIFTAR: 14.11.08	UNDIRSKRIFT SAMÞYKKJANDA:		BLAÐNÚMER: 184