


ÓTGÁFUERILL			
ÓTGÁFA:	DAGS:	SKYRINGAR:	BR. AF SAMB.
OKT.08		REYNDARTEIKNING	

DAGS. UNDIRSKRIFTAR: NAFN OG KT. SAMRÉMINGARHÖNNUDAR:  
 UNDIRSKRIFT SAMRÉMINGARHÖNNUDAR: *[Signature]*

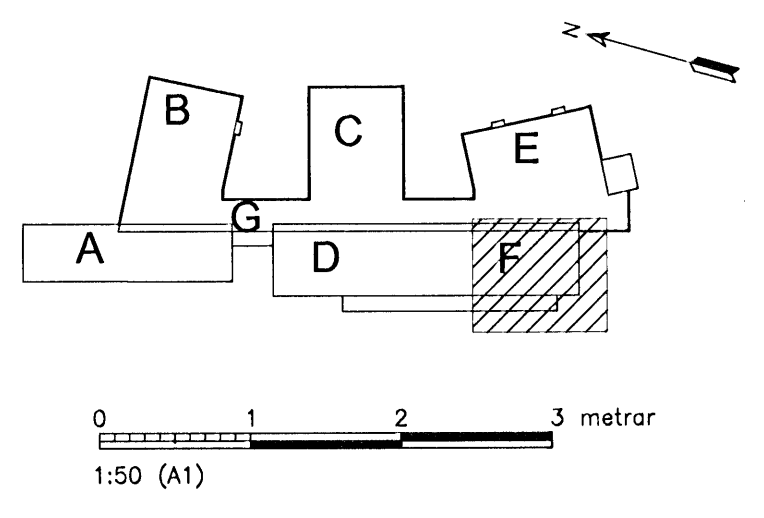

**Verkfræðistofa Jóhanns Indriássonar ehf**  
 Síðumúli 1, 108 Reykjavík  
 Sími 568 7319, Fax 568 8897, Netfang vj@vj.is, Veffang www.vj.is

HEITI VERKS:  
**HRAUNVALLASKÓLI**  
**DREKAVÖLLUM 9**  
**HAFNARFIRÐI**

HEITI TEIKNINGAR:  
**RAFLAGNIR**      **LÁGSPENNUTEIKNINGAR**  
**LJÓSALÖGN 2. HÆÐ**  
**2.-3. ÁFANGI**

MRV: 1:50 A1 1:100 A3	VERKNR: 5401	SKRÁNINGARNR: ÖDNN	ÓTGÁFA: REYND.T
HANNAÐ: SJ	TEIKNAD: IM	YFIRFARID: <i>[Signature]</i>	NR. TEIKNINGAR: E2-212
NAFN OG KT. SAMÞYKKJANDA: MAGNÚS KRISTBERGSSON 080257 3689			BLAÐNÚMÉR: 152
DAGS. UNDIRSKRIFTAR: <i>[Signature]</i>			