


ÓTGÁFUFERILL

ÓTGÁFA:	DAGS:	SKYRINGAR:	BR. AF:	SAMB.
	OKT.08	REYNDARTEIKNING		

DAGS. UNDIRSKRIFTAR: NAFN OG KT. SAMRÆMINGARHÖNNUÐAR:

UNDIRSKRIFT SAMRÆMINGARHÖNNUÐAR: *[Signature]*

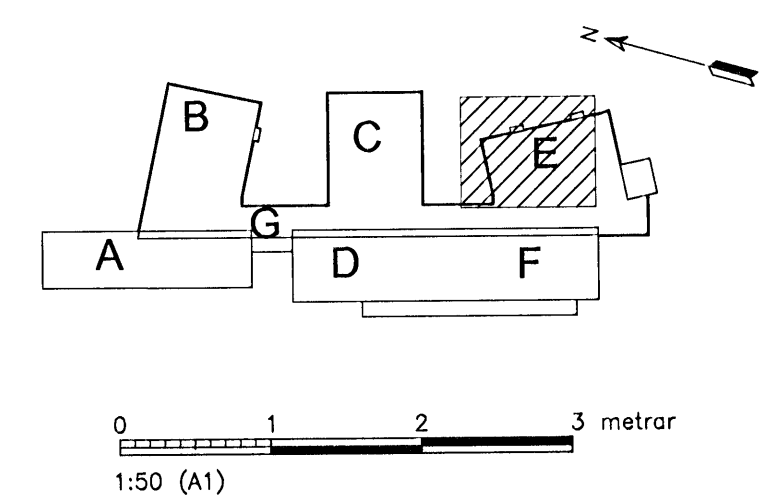

Verkfræðistofa
Jóhanns Indriássonar ehf
 Síðumúll 1, 108 Reykjavík
 Sími 568 7319, Fax 568 6887, Netfang vj@vj.is, Veffang www.vj.is

HEITI VERKS:

HRAUNVALLASKÓLI
DREKAVÖLLUM 9
HAFNARFIRDI

HEITI TEIKNINGAR:

RAFLAGNIR **LÁGSPENNUTEIKNINGAR**
LJÓSALÖGN 2. HÆÐ
2.-3. ÁFANGI

MKY: 1:50 A1	VERKNR: 5401	SKRÁNINGARNR: ODNN	ÓTGÁFA: REYND.T
1:100 A3	TEIKNAG: IM	YFIRFARÐ: SJ	NR. TEIKNINGAR: E2-209
HANNAÐ: SJ	NAFN OG KT. SAMRÆMINGARHÖNNUÐAR: MAGNÚS KRISTBERGSSON 080257 3689		BLAÐNÚMÉR: 153
DAGS. UNDIRSKRIFTAR: <i>[Signature]</i>		UNDIRSKRIFT SAMRÆMINGARHÖNNUÐAR: <i>[Signature]</i>	