



1 2 3 4 5 6 7 8 9 10 11 12

A B C D E F G H

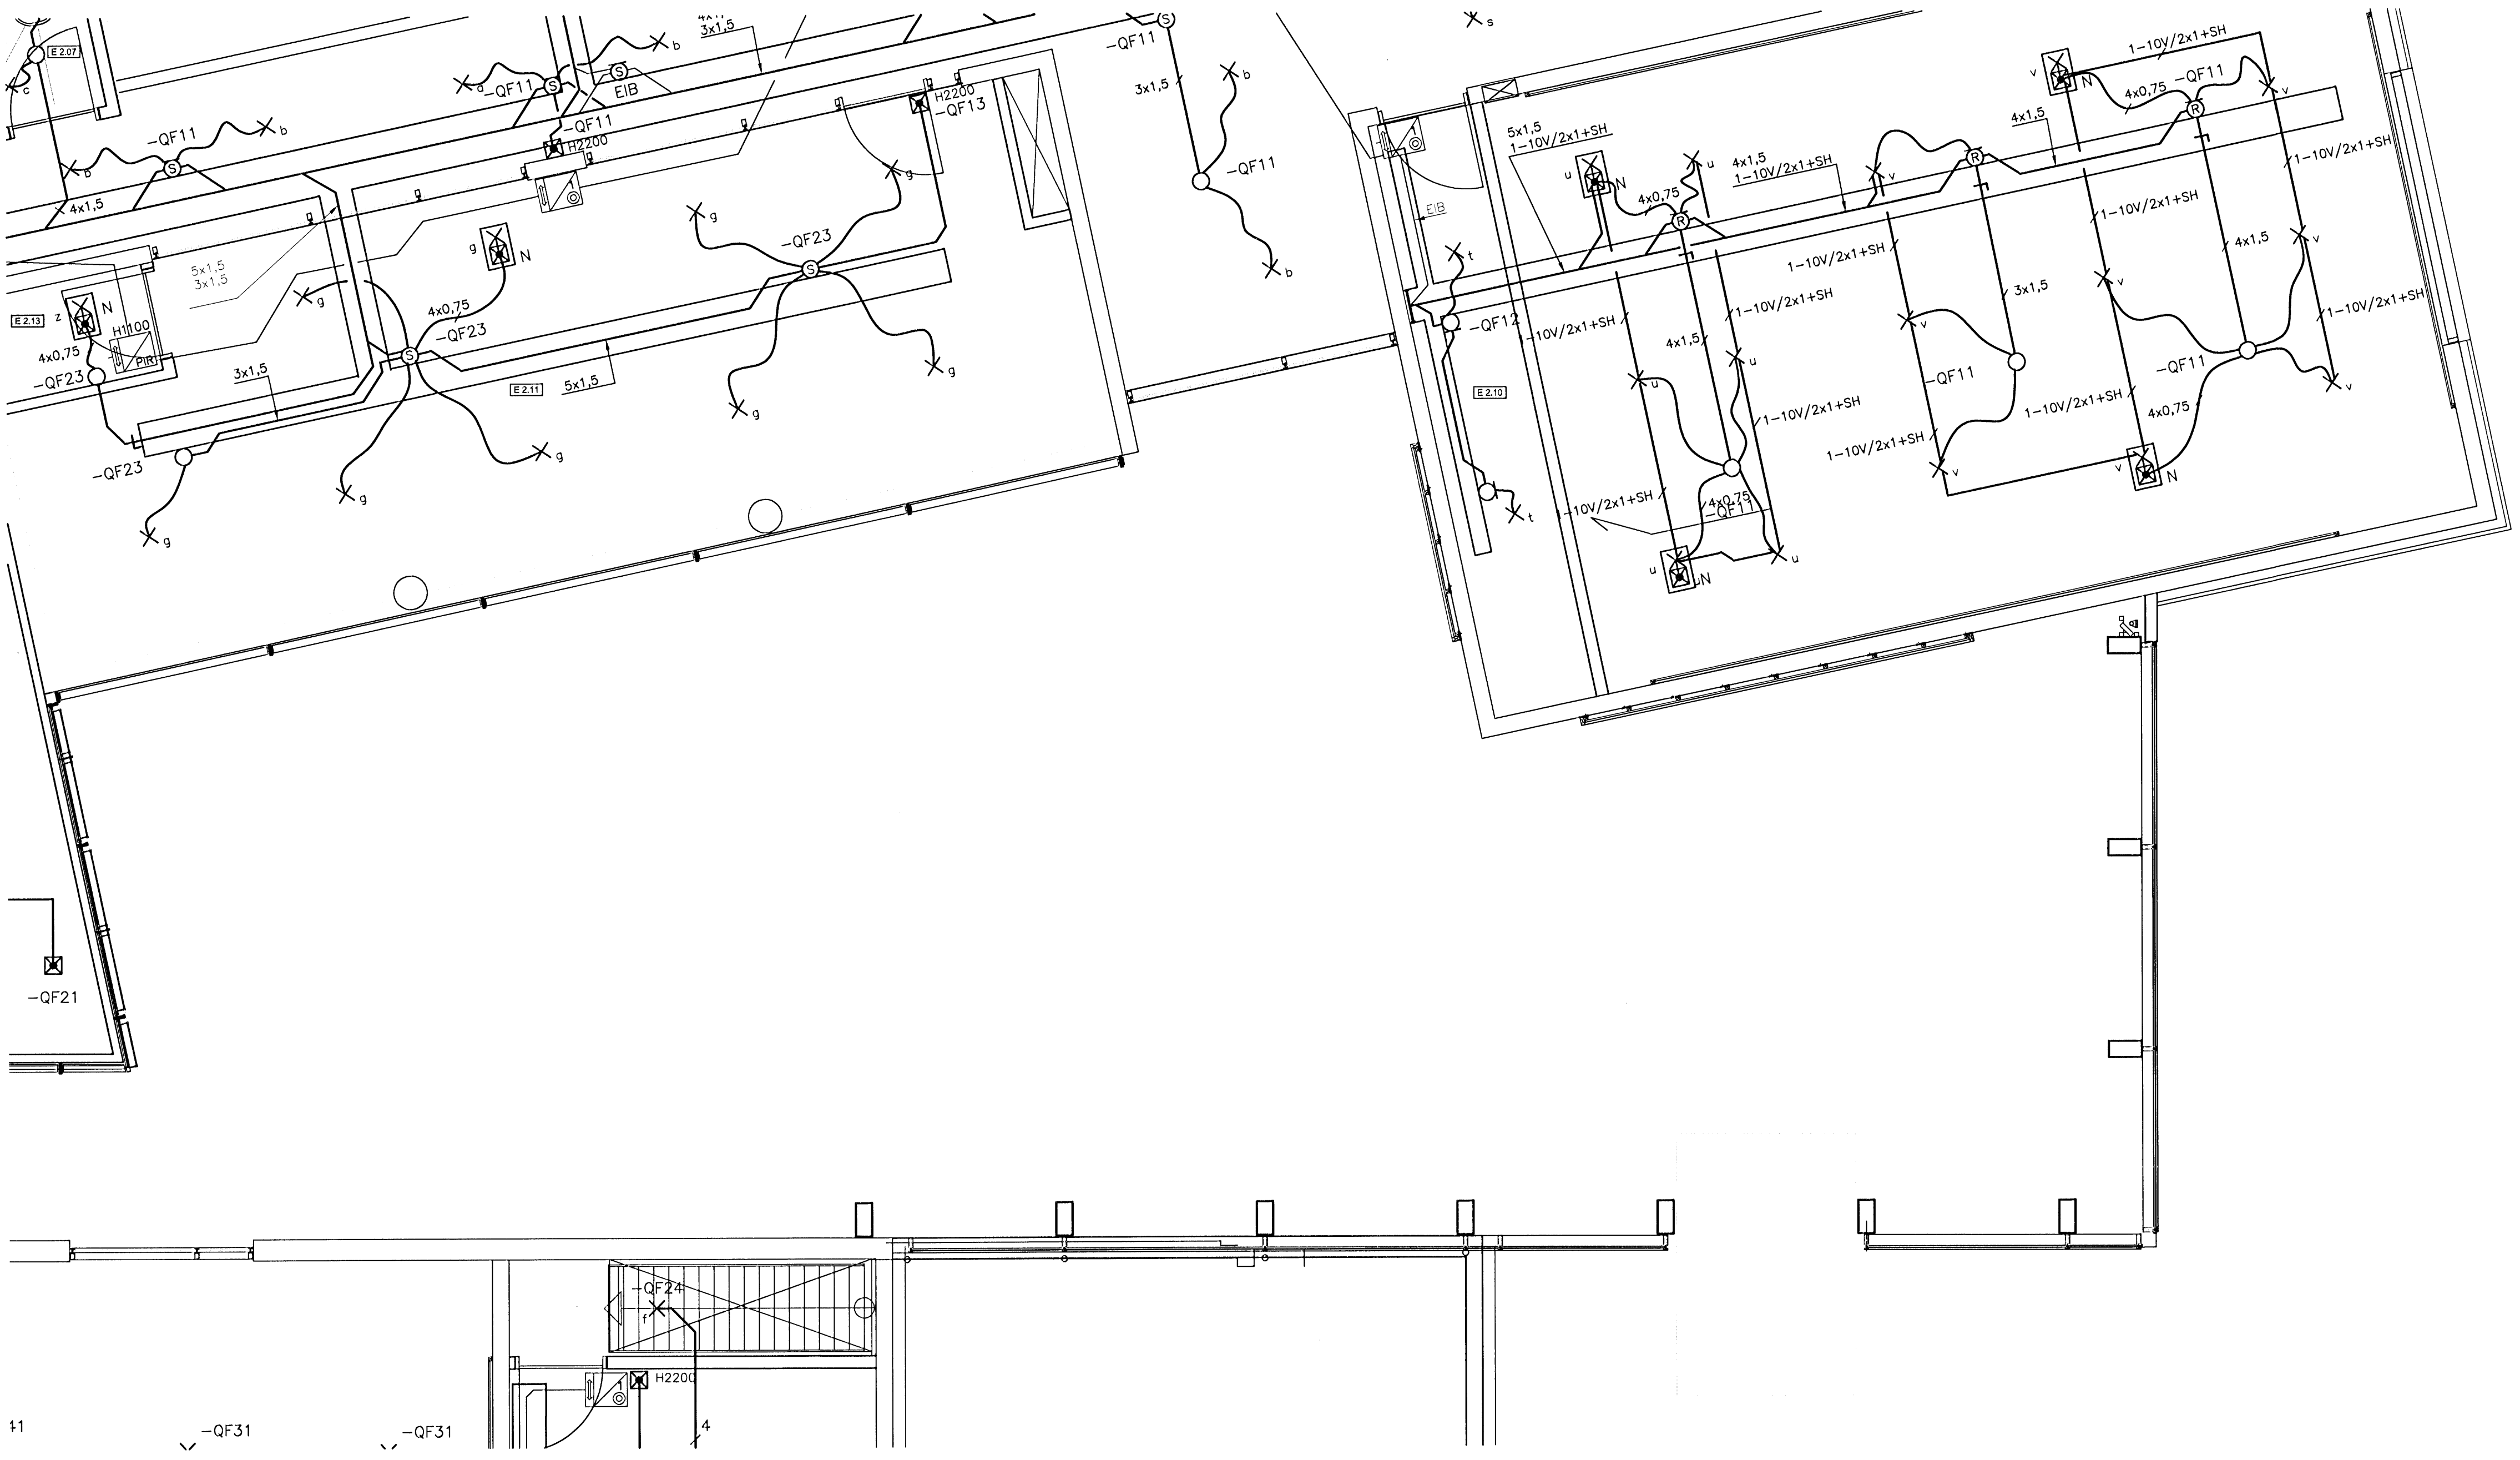

ÚTGÁFUERILL			
ÚTGÁFA:	DAGS:	SKYRINGAR:	BR. AF SAMR:
OKT.08		REYNDARTEIKNING	

DAGS. UNDIRSKRIFTAR: NAFN OG KT. SAMRÆMINGARHÖNNUÐAR:
 UNDIRSKRIFT SAMRÆMINGARHÖNNUÐAR: *[Signature]*

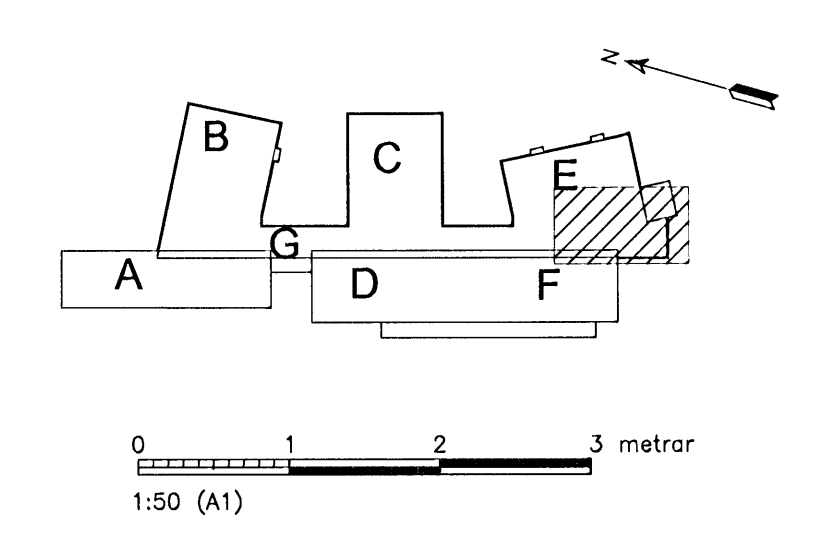

ÖLL AFRITUN TEIKNINGAR, AD HLUTA EDA HEILD, ER HÁÐ SKRIFLEGU LEYFI HÖFUÐA.
Verkfræðistofa Jóhanns Indriássonar ehf
 Síðumúli 1, 108 Reykjavík
 Sími 568 7310, Fax 568 6887, Netfang vj@vj.is, Veffang www.vj.is

HEITI VERKS:
**HRAUNVALLASKÓLI
 DREKAVÖLLUM 9
 HAFNARFIRÐI**

HEITI TEIKNINGAR:
**RAFLAGNIÐ LJÓSALÖGN 2. HÆÐ
 2.-3. ÁFANGI**

MKV: 1:50 A1 1:100 A3	VERKNR: 5401	SKYRANINGARNR: 0DNN	ÚTGÁFA: REYND.T
HANNAÐ: SJ	TEIKNAR: IM	YFIRFARÐ: SJ	NR. TEIKNINGAR: E2-211
NAFN OG KT. SAMRYKKAÐA: MAGNÚS KRISTBERGSSON 080257 3889			BLADNÖMUR: 155
DAGS. UNDIRSKRIFTAR: 24.11.08	UNDIRSKRIFT SAMRYKKAÐA: <i>[Signature]</i>		

11 -QF31 -QF31

1 2 3 4 5 6 7 8 9 10 11 12