


ÓTGÁFUERILL

ÓTGÁFA:	DAGS:	SKYRNINGAR:	BR. AF:	SAMR:
	OKT.08	REYNDARTEIKNING		

DAGS. UNDIRSKRIFTAR: NAFN OG KT. SAMRÆMINGARHÖNNUDAR:

UNDIRSKRIFT SAMRÆMINGARHÖNNUDAR: *[Signature]*

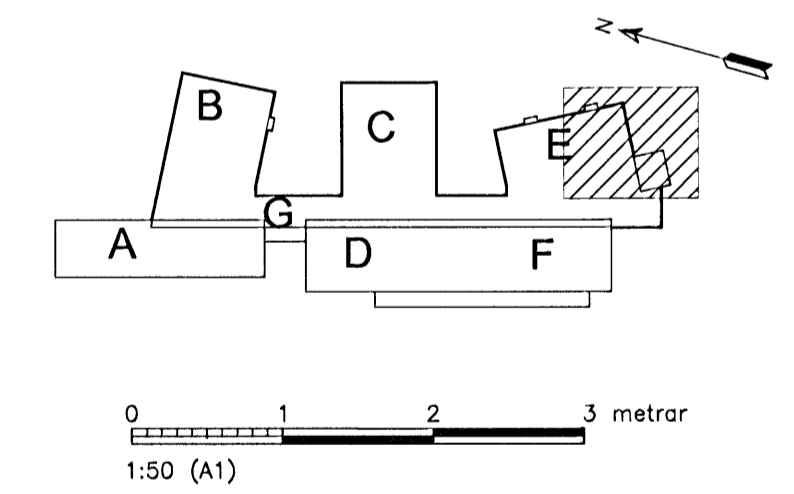

ÖLL AFRITUN TEIKNINGAR, AD HELUTA EDA HEILD, ER HÁÐ SKRIFLEGGU LEYFI HÖFUNDA.

Verkfræðistofa
Jóhanns Indriássonar ehf
 Síðumúli 1, 108 Reykjavík
 Sími 568 7310, Fax 568 6887, Netfang vjl@vjl.is, Veffang www.vjl.is

HEITI VERKS:

HRAUNVALLASKÓLI
DREKAVÖLLUM 9
HAFNARFIRÐI

HEITI TEIKNINGAR:

RAFLAGNIR **LÁGSPENNUTEIKNINGAR**
LJÓSALÖGN 3. HÆÐ
2.-3. ÁFANGI

MKV: 1:50 A1	VERKNR: 5401	SKRÁNINGARNR: ÖDNN	ÓTGÁFA: REYND.T
HANNAÐ: SJ	TEIKNAR: IM	YFIRFARÐI: SJ	NR. TEIKNINGAR: E2-310
NAFN OG KT. SAMÞYKKJANDA: MAGNÚS KRISTBERGSSON 080257 3689	UNDIRSKRIFT SAMÞYKKJANDA: <i>[Signature]</i>		BLADNÖMR: 160
DAGS. UNDIRSKRIFTAR: 24.11.08			