


ÓTGÁFUFRILL			
ÓTGÁFA	DAGS	SKYRINGAR	BR. AF SAMR.
Okf. 08		REYNDARTEIKNING	

DAGS. UNDRISKRIFTAR: NAFN OG KT. SAMRÆMINGARHÖNDUÐAR:
 UNDRISKRIFT SAMRÆMINGARHÖNDUÐAR: *[Signature]*

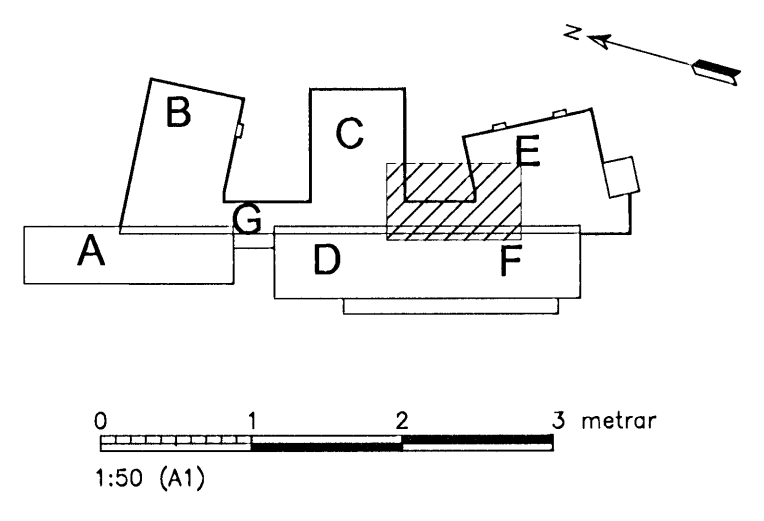

Verkfræðistofa Jóhanns Indriássonar ehf
 Síðumúli 1, 108 Reykjavík
 Sími 568 7319, Fax 568 8887, Netfang vj@vji.is, Veffang www.vji.is

HEITI VERKS:
HRAUNVALLASKÓLI
 DREKAVÖLLUM 9
 HAFNARFIRÐI

HEITI TEIKNINGAR:
RAFLAGNIR LÁGSPENNUTEIKNINGAR
 TENGLALÖGN 1. HÆÐ
 2.-3. ÁFANGI

MKV: 1:50 A1 1:100 A3	VERKNR: 5401	SKRÁNINGARNR: 0DNQ	ÓTGÁFA: REYND.T
HANNAÐ: MK	TEIKNAD: IM	YFIRFARÐ: <i>[Signature]</i>	NR. TEIKNINGAR: E3-106
NAFN OG KT. SAMÞYKKJANDA: MAGNÚS KRISTBERGSSON 080257 3689			BLAÐNÖMR: 165
DAGS. UNDRISKRIFTAR: <i>[Signature]</i>		UNDRISKRIFT SAMÞYKKJANDA: <i>[Signature]</i>	