


ÓTGÁFUERILL			
ÓTGÁFA	DAGS	SKYRNDAR	BR. AF SAMP.
	OKT. 08	REYNDARTEIKNING	

DAGS. UNDIRSKRIFTAR: NAFN OG KT. SAMRÆMINGARHÖNNUDAR:

UNDIRSKRIFT SAMRÆMINGARHÖNNUDAR: *[Signature]*

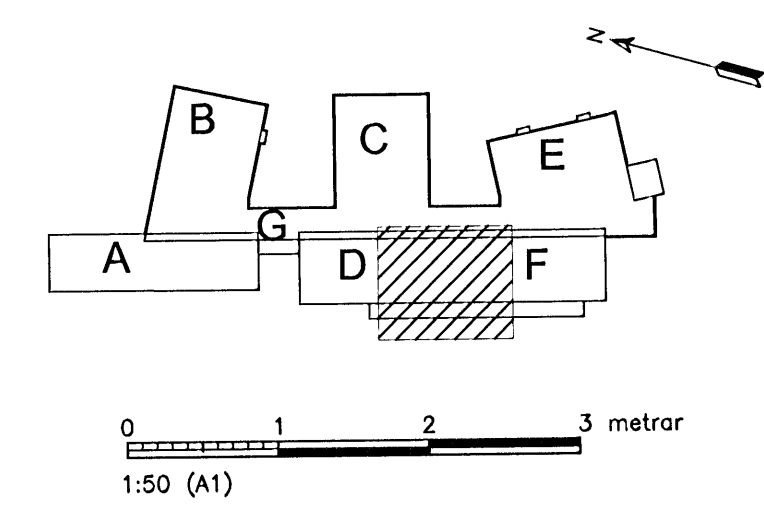

Verkfræðistofa
Jóhanns Indriðasonar ehf
 Síðumúll 1, 108 Reykjavík
 Sími 568 7319, Fax 568 6887, Netfang vj@vjl.is, Veffang www.vjl.is

HEITI VERKS:
HRAUNVALLASKÓLI
DREKAVÖLLUM 9
HAFNARFIRÐI

HEITI TEIKNINGAR:
RAFLAGNIR LAGSPENNUTEIKNINGAR
TENGLAÖGN 1. HÆÐ
2.-3. ÁFANGI

MAV: 1:50 A1	VERKNR: 5401	SKRÁNINGARNR: 0DNQ	ÓTGÁFA: REYNDT.
HANNAÐ: MK	TEIKNAD: IM	YRIRFARID: SJ	NR. TEIKNINGAR: E3-108
NAFN OG KT. SAMRÆMINGARHÖNNUDAR: MAGNÚS KRISTBERGSSON 080257 3689			BLAÐNÖMUR: 167
DAGS. UNDIRSKRIFTAR: <i>[Signature]</i>			
UNDIRSKRIFT SAMRÆMINGARHÖNNUDAR: <i>[Signature]</i>			