


ÓTGÁFUFRILL

ÓTGÁFA:	DAGS:	SKYRNINGAR:	BR. AF:	SAMR:
	Ókt. 08	REYNDARTEIKNING		

DAGS. UNDIRSKRIFTAR: NAFN OG KT. SAMREINGARHÖNNUDAR:

UNDIRSKRIFT SAMREINGARHÖNNUDAR: *[Signature]*

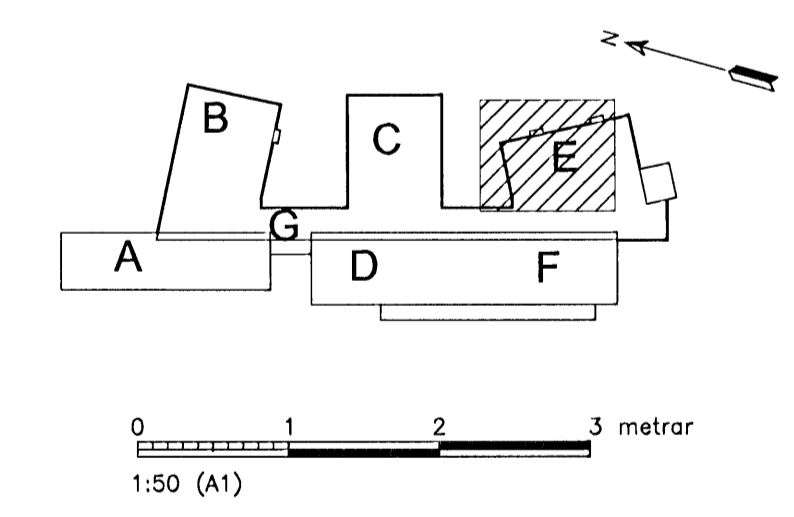

Verkfræðistofa
Jóhanns Indriássonar ehf
Síðumúli 1, 108 Reykjavík
Sími 568 7319, Fax 568 8887, Netfang vj@vj.is, Vefang www.vj.is

HEITI VERKS:

HRAUNVALLASKÓLI
DREKAVÖLLUM 9
HAFNARFIRÐI

HEITI TEIKNINGAR:

RAFLAGNIR **LÁGSPENNUTEIKNINGAR**
TENGLALÖGN 1. HÆÐ
2.-3. ÁFANGI

MKV: 1:50 A1	VERKNR: 5401	SKRÁNINGARNR: ÖDNQ	ÓTGÁFA: REYND.T
1:100 A3	TEIKNAR: IM	YFIRFARIR: SP	NR. TEIKNINGAR: E3-109
NAFN OG KT. SAMBYGGJANDA: MAGNÚS KRISTBERGSSON 080257 3889			BLADNÖMUR: 168
DAGS. UNDIRSKRIFTAR: <i>[Signature]</i>			
UNDIRSKRIFT SAMBYGGJANDA: <i>[Signature]</i>			