


ÓTGÁFUFRILL

ÓTGÁFA:	DAGS:	SKRÁNINGAR:	BR. AF:	SAMP:
OK1.08		REYNDARTEIKNING		

DAGS. UNDRISKRIFTAR: NAFN OG KT. SAMRÆMINGARIÖNNUGAR:

UNDRISKRIFT SAMRÆMINGARIÖNNUGAR: *[Signature]*

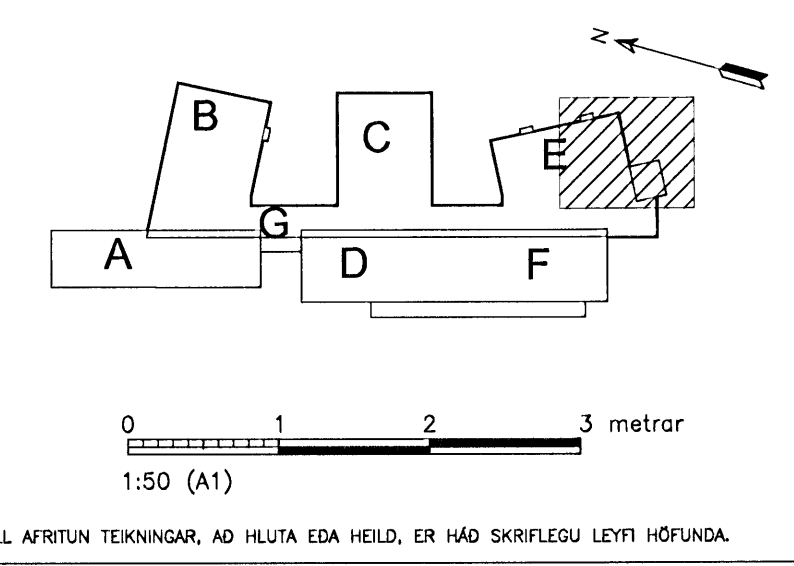

**Verkfræðistofa**  
**Jóhanns Indriáasonar ehf**  
 Síðumúli 1, 108 Reykjavík  
 Sími 568 7319, Fax 568 8887, Netfang vj@vj.is, Vefang www.vj.is

HEITI VERKS:

**HRAUNVALLASKÓLI**  
**DREKAVÖLLUM 9**  
**HAFNARFIRÐI**

HEITI TEIKNINGAR:

**RAFLAGNIR** LÁGSPENNUTEIKNINGAR  
**TENGLALÖGN 1. HÆÐ**  
**2.-3. ÁFANGI**

MKV: 1:50 A1	VERKNR: 5401	SKRÁNINGARNR: ÖDNQ	ÓTGÁFA: REYND.T
1:100 A3	TEIKNAD: IM	YFIRFARID: SJ	NR. TEIKNINGAR: E3-110
NAFN OG KT. SAMÞYKKJANDA: MAGNÚS KRISTBERGSSON 080257 3689	UNDRISKRIFT SAMÞYKKJANDA: <i>[Signature]</i>	BLAÐNÖMUR: 169	
DAGS. UNDRISKRIFTAR: 24.11.08	UNDRISKRIFT SAMÞYKKJANDA: <i>[Signature]</i>		