
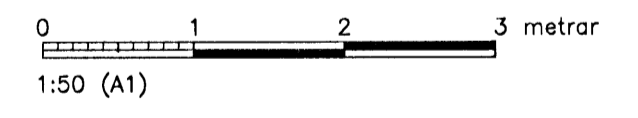


ÚTGÁFUFRILL			
ÚTGÁFA:	DAGS:	SKYRNINGAR:	BR. AF SAMP.
	OKT.08	REYNDARTEIKNING	

DAGS. UNDIRSKRIFTAR: NAFN OG KT. SAMRÆMINGARHÖNNUNÐAR:  
 UNDIRSKRIFT SAMRÆMINGARHÖNNUNÐAR: *[Signature]*

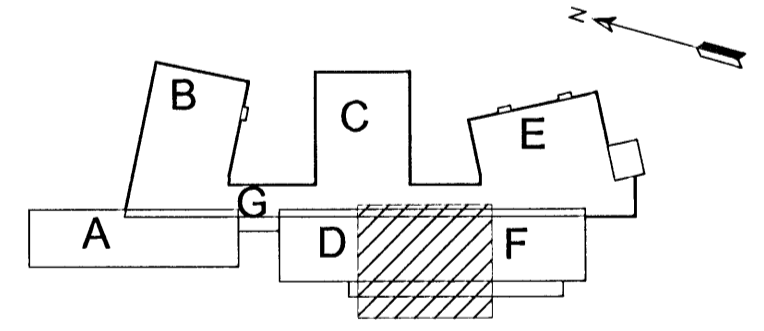

ÖLL AFRITUN TEIKNINGAR, AD HELUTA EDA HEILO, ER HÁÐ SKRIFLEGU LEYFI HÖFUÐA.

**Verkfræðistofa**  
**Jóhanns Indriássonar ehf**  
 Stúrnúll 1, 108 Reykjavík  
 Sími 568 7319, Fax 568 9887, Netfang vji@vji.is, Veffang www.vji.is

HEITI VERKS:  
**HRAUNVALLASKÓLI**  
**DREKAVÖLLUM 9**  
**HAFNARFIRÐI**

HEITI TEIKNINGAR:  
**RAFLAGNIR** LÁGSPENNUTEIKNINGAR  
 TENGLALÖGN 2. HÆÐ  
 2.-3. ÁFANGI

MKV: 1:50 A1	VERKNR: 5401	SKRÁNINGARNR: 0DNR	ÚTGÁFA: REYND.T
1:100 A3	TEIKNAD: IM	YFIRFARID: <i>[Signature]</i>	
NAFN OG KT. SAMRÆMINGARHÖNNUNÐAR: MAGNÚS KRISTBERGSSON 080257 3889	UNDIRSKRIFT SAMRÆMINGARHÖNNUNÐAR: <i>[Signature]</i>	NR. TEIKNINGAR: E3-208	BLADNÖMUR: 176
DAGS. UNDIRSKRIFTAR: <i>[Signature]</i>	UNDIRSKRIFT SAMRÆMINGARHÖNNUNÐAR: <i>[Signature]</i>		

TENGLALÖGN 2.HÆÐ - ODNR.DWG