


ÚTGÁFUFERILL

| ÚTGÁFA: | DAGS: | SKÝRINGAR: | BR. AF | SAMÞ: |
|---|---|---|---|---|
| | OKT.08 | REYNDARTEIKNING | | |

DAGS. UNDIRSKRIFTAR: NAFN OG KT. SAMRÆMINGARHÖNNUÐAR:

UNDIRSKRIFT SAMRÆMINGARHÖNNUÐAR:

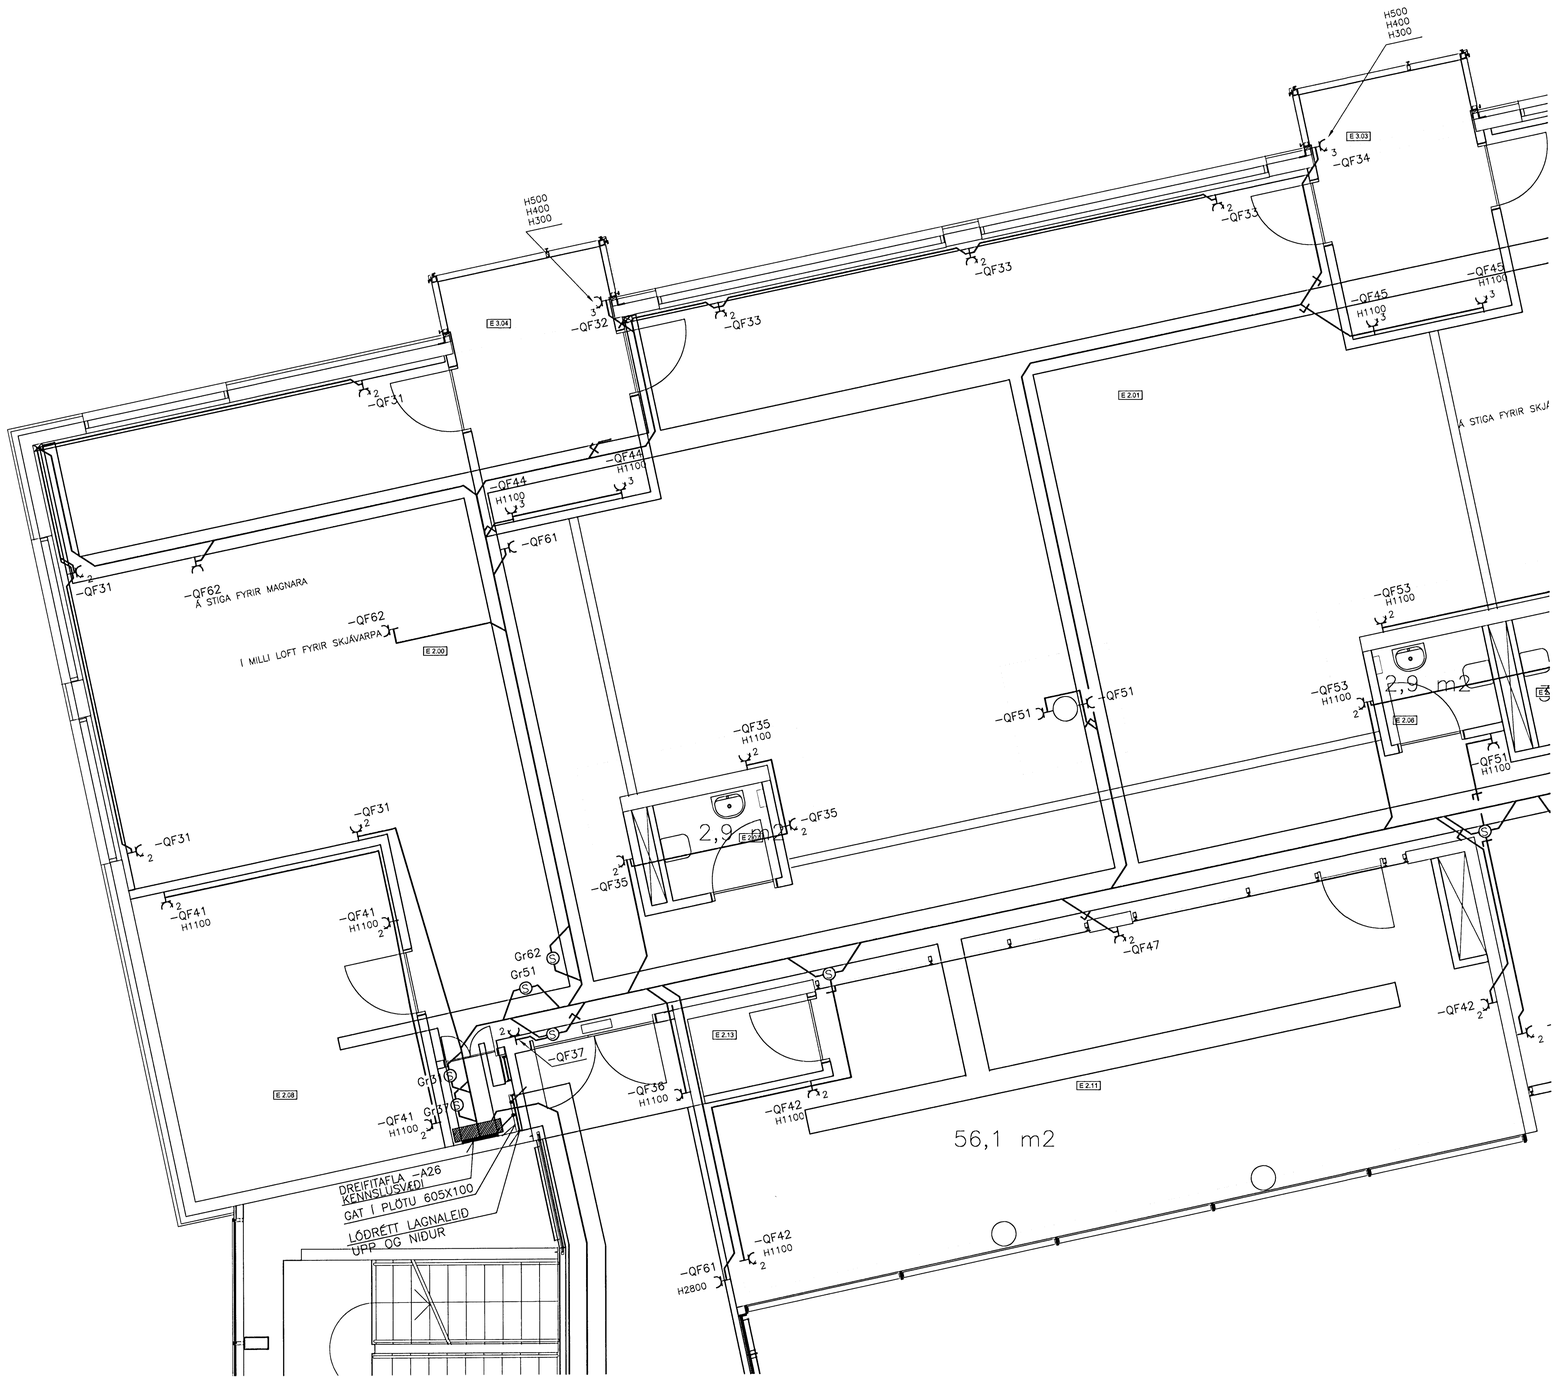


0 1 2 3 metrar

1:50 (A1)

ÖLL AFRITUN TEIKNINGAR, AÐ HLUTA EÐA HEILD, ER HÁÐ SKRIFLEGU LEYFI HÖFUNDA.

**Verkfræðistofa**
**Jóhanns Indriðasonar ehf**
Síðumúli 1, 108 Reykjavík
Sími 568 7319, Fax 568 6887, Netfang vji@vji.is, Veffang www.vji.is

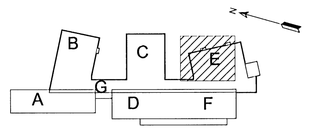HEITI VERKS:

# HRAUNVALLASKÓLI
DREKAVÖLLUM 9
HAFNARFIRÐI

HEITI TEIKNINGAR:

RAFLAGNIR — LÁGSPENNUTEIKNINGAR
TENGLALÖGN 2. HÆÐ
2.–3. ÁFANGI

| MKV: 1:50 A1 1:100 A3 | VERKNR: 5401 | SKRÁNINGARNR: ODNR | ÚTGÁFA: REYND.T |
|---|---|---|---|
| HANNAÐ: MK | TEIKNAÐ: IM | YFIRFARIÐ: | NR. TEIKNINGAR: E3-209 |
| NAFN OG KT. SAMÞYKKJANDA: MAGNÚS KRISTBERGSSON 080257 3689 | | | |
| DAGS. UNDIRSKRIFTAR: 6.11.08 | UNDIRSKRIFT SAMÞYKKJANDA: | | BLAÐNÚMER: 177 |

TENGLALÖGN 2HÆÐ – ODNR.DWG