


ÚTGÁFUFRILL			
ÚTGÁFA:	DAGS:	SKRÝRINGAR:	BR. AF SAMD.
	OKT.08	REYNDARTEIKNING	

DAGS. UNDIRSKRIFTAR: NAFN OG KT. SAMRÆMINGARHÖNNUÐAR:
 UNDIRSKRIFT SAMRÆMINGARHÖNNUÐAR: *[Signature]*

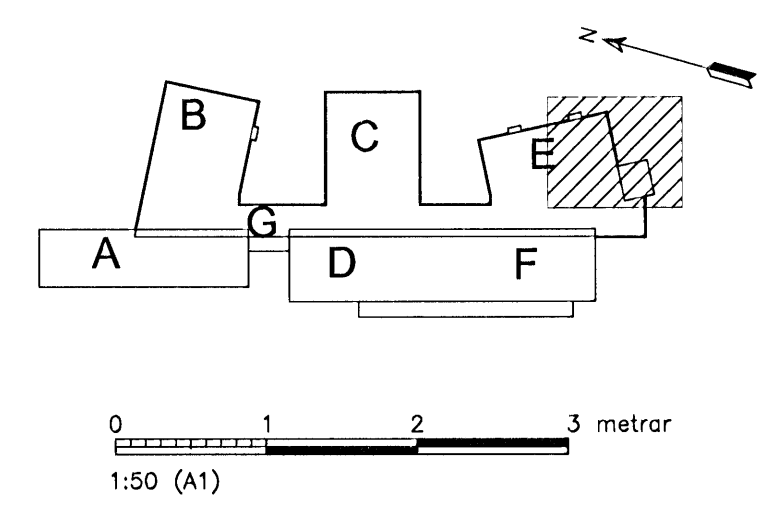

ÖLL AFRITUN TEIKNINGAR, AD HELUTA EDA HEILD, ER HÁÐ SKRIFLEGU LEYFI HÖFUÐA.
Verkfræðistofa
Jóhanns Indriássonar ehf
 Síðumúli 1, 108 Reykjavík
 Sími 568 7319, Fax 568 6887, Netfang vji@vji.is, Veffang www.vji.is

HEITI VERKS:
HRAUNVALLASKÓLI
DREKAVÖLLUM 9
HAFNARFIRÐI

HEITI TEIKNINGAR:
 RAFLAGNIR LAGSPENNUTEIKNINGAR
 TENGLAÖGN 2. HÆÐ
 2.-3. ÁFANGI

MKV: 1:50 A1 1:100 A3	VERKNR: 5401	SKRÁNINGARNR: 0DNR	ÚTGÁFA: REYND.T
HANNAÐ: MK	TEIKNAD: IM	YFIRFARO: <i>[Signature]</i>	NR. TEIKNINGAR: E3-210
NAFN OG KT. SAMBYGGJANDA: MAGNÚS KRISTBERGSSON 080257 3889			BLAÐNÖMUR: 178
DAGS. UNDIRSKRIFTAR: 14.11.08			
UNDIRSKRIFT SAMBYGGJANDA: <i>[Signature]</i>			

TENGLAÖGN 2HÆÐ - 0DNR.DWG