


ÚTGÁFUERILL

ÚTGÁFA:	DAGS:	SKYRINGAR:	BR. AF:	SAMP:
	08. Okt.	REYNDARTEIKNING		

DAGS. UNDIRSKRIFTAR: NAFN OG KT. SAMRÆMINGARHÖNDUÐAR:

UNDIRSKRIFT SAMRÆMINGARHÖNDUÐAR: *[Signature]*

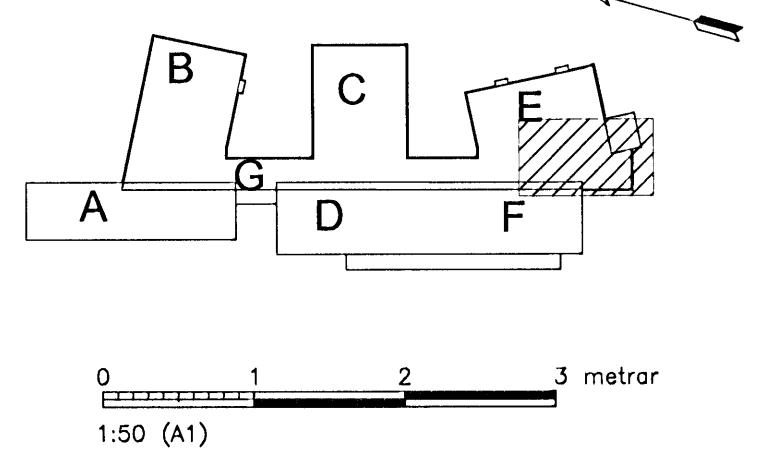

**Verkfræðistofa**  
**Jóhanns Indriássonar ehf**  
 Slóumúli 1, 108 Reykjavík  
 Sími 568 7319, Fax 568 6887, Netfang vj@vj.is, Veffang www.vj.is

HEITI VERKS:  
**HRAUNVALLASKÓLI**  
**DREKAVÖLLUM 9**  
**HAFNARFIRÐI**

HEITI TEIKNINGAR:  
**RAFLAGNIR**      **LÁGSPENNUTEIKNINGAR**  
**LJÓSALÖGN 1. HÆÐ**  
**2.-3. ÁFANGI**

MKV: 1:50 A1	VERKNR: 5401	SKRÁNINGARNR: ÖDNM	ÚTGÁFA: REYND.T
FRANNAÐ: SJ	TEIKNAR: IM	YFIRFARÐ: SJ	NR. TEIKNINGAR: E2-111
NAFN OG KT. SAMÞYKKJANDA: MAGNÚS KRISTBERGSSON 080257 3689			BLAÐNÖMR: 145
DAGS. UNDIRSKRIFTAR: 14.11.08		UNDIRSKRIFT SAMÞYKKJANDA: <i>[Signature]</i>	