


ÚTGÁFUERILL

ÚTGÁFA:	DAGS:	SKYRINGAR:	BR. AF:	SAMP:
	Okt. 08	REYNDARTEIKNING		

DAGS, UNDIRSKRIFTAR: NAFN OG KT. SAMRÆMINGARHÖNNUDAR:

UNDIRSKRIFT SAMRÆMINGARHÖNNUDAR: *[Signature]*

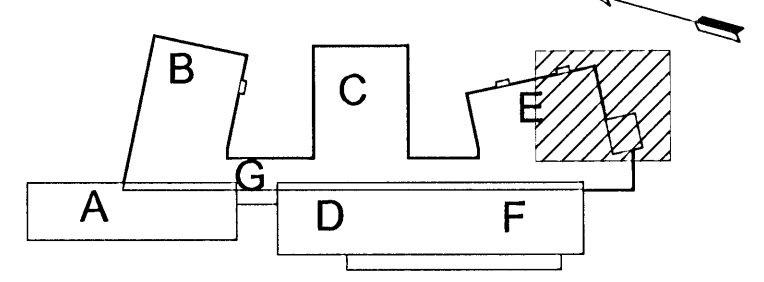

0 1 2 3 metrar  
1:50 (A1)

ÖLL AFRITUN TEIKNINGAR, AD HILUTA EDA HEILD, ER HÁÐ SKRIFLEGA LEYTI HÖFUNDA.

**Verkfræðistofa**  
**Jóhanns Indriássonar ehf**  
Stórumúli 1, 108 Reykjavík  
Sími 568 7319, Fax 568 5687, Netfang vji@vji.is, Veffang www.vji.is

HEITI VERKS:  
**HRAUNVALLASKÓLI**  
**DREKAVÖLLUM 9**  
**HAFNARFIRÐI**

HEITI TEIKNINGAR:  
**RAFLAGNIR** LÁGSPENNUTEIKNINGAR  
**LJÓSALÖGN 1. HÆÐ**  
**2.-3. ÁFANGI**

MKY: 1:50 A1	VERKNR: 5401	SKYRANINGARNR: ÖDNM	ÚTGÁFA: REYND.T
ÁRANNAÐ: SJ	TEIKNAD: IM	YFIRFARID: SJ	NR. TEIKNINGAR: E2-110
NAFN OG KT. SAMBYKKJANDA: MAGNÚS KRISTBERGSSON 080257 3689			BLAÐNÖMUR: 144
DAGS, UNDIRSKRIFTAR: 4.11.08		UNDIRSKRIFT SAMBYKKJANDA: <i>[Signature]</i>	

LJÓSALÖGN 1.HÆÐ - ÖDNM.DWG