


RAFSTOKKUR RS130x70
VID NEDRI GLUGGAPRÓFÍL.
SJÁ TEIKN. ARKITEKTA

ÓTGÁFUERILL			
ÓTGÁFA:	DAGS:	SKÝRINGAR:	BR. AF SAMP.
	OKT.08	REYNDARTEIKNING	
DAGS. UNDIRSKRIFTAR: NAFN OG KT. SAMRÆMINGARHÖNNUDAR:			
UNDIRSKRIFT SAMRÆMINGARHÖNNUDAR: <i>[Signature]</i>			

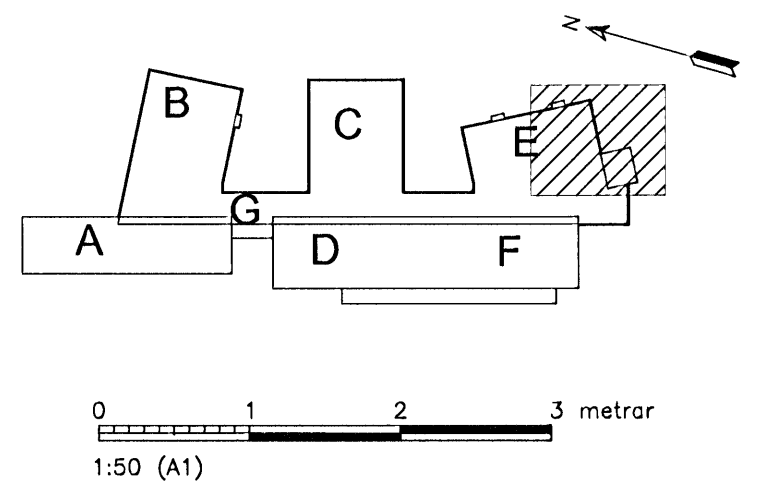

Verkfræðistofa
Jóhanns Indriássonar ehf
Stúmunill 1, 108 Reykjavík
Sími 668 7319, Fax 668 6887, Netfang vji@vji.is, Veffang www.vji.is

HEITI VERKS:
HRAUNVALLASKÓLI
DREKAVÖLLUM 9
HAFNARFIRDI

HEITI TEIKNINGAR:
RAFLAGNIR LÁGSPENNUTEIKNINGAR
LAMPA- OG RENUPLAN 3. OG 4. HÆÐ
2.-3. ÁFANGI

MKV: 1:50 A1	VERKNR: 5401	SKRÁNINGARNR: ÖDNK	ÓTGÁFA: REYND.T
1:100 A3	TEIKNAD: OJS/SJ	YFIRFARID: IM MK	NR. TEIKNINGAR: E1-310
NAFN OG KT. SAMÞYKKJANDA: MAGNÚS KRISTBERGSSON 080257 3689			BLADNÖMUR: 134
DAGS. UNDIRSKRIFTAR: 4.11.08 <i>[Signature]</i>			

LAMPA- OG RENUPLAN 3HÆÐ - ÖDNK.DWG