


ÓTGÁFUERILL			
ÓTGÁFA	DAGS	SKRÁINGAR	BR. AF SAMÞ.
	OKT.08	REYNDARTEIKNING	

DAGS. UNDRSKRIFTAR: NAFN OG KT. SAMRÆMINGARHÖNDLUNAR:
 UNDRSKRIFT SAMRÆMINGARHÖNDLUNAR: *[Signature]*

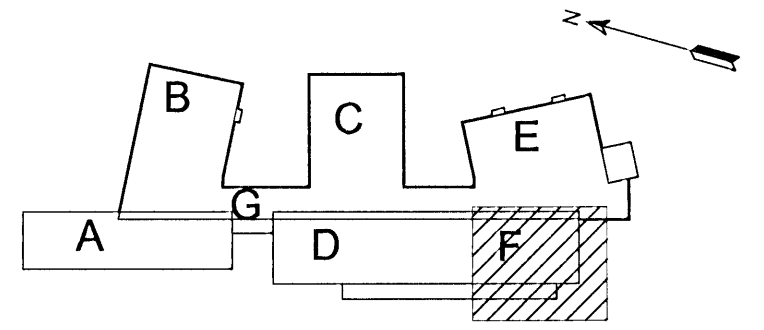

0 1 2 3 metror
 1:50 (A1)

ÖLL AFRITUN TEIKNINGAR, AD HLUTA EDA HEILD, ER HAD SKRIFLEGU LEYFT HÖFUNDA.

Verkfræðistofa
Jóhanns Indriássonar ehf
 Stúrnúll 1, 108 Reykjavík
 Sími 568 7319, Fax 568 6897, Netfang vj@vj.is, Veffang www.vj.is

HEITI VERKS:
HRAUNVALLASKÓLI
DREKAVÖLLUM 9
HAFNARFIRÐI

HEITI TEIKNINGAR:
RAFLAGNIR **LÁGSPENNUTEIKNINGAR**
LAMPA- OG RENUPLAN 2. HÆÐ
2.-3. ÁFANGI

MKY: 1:50 A1 1:100 A3	VERKNR: 5401	SKRÁINGARNR: 0DNJ	ÓTGÁFA: REYND.T
HANNAÐ: 'OJS/SJ	TEIKNAD: IM	YFIRFARID: SJ	NR. TEIKNINGAR: E1-212
NAFN OG KT. SAMÞYKKJANDA: MAGNÚS KRISTBERGSSON 080257 3689			BLADNÖMUR: 129
DAGS. UNDRSKRIFTAR: 14.11.08	UNDRSKRIFT SAMÞYKKJANDA: <i>[Signature]</i>		