


ÓTGÁFUFRILL			
ÓTGÁFA:	DAGS:	SKYRINDAR:	BR. AF. SAMB.
	OKT.08	REYNDARTEIKNING	

DAGS. UNDRISKRIFTAR: NAFN OG KT. SAMRÆMINGARHÖNNUDAR:

UNDRISKRIFT SAMRÆMINGARHÖNNUDAR: *[Signature]*

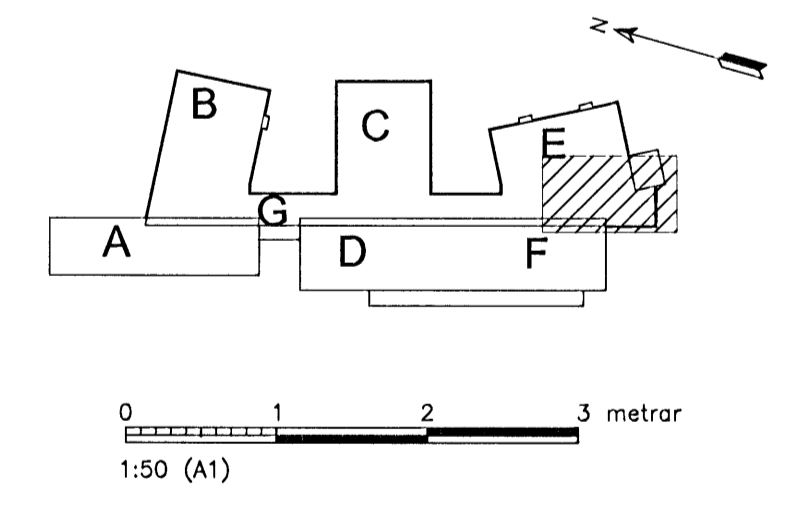

Verkfræðistofa Jónhans Indriássonar ehf
 Síðumúli 1, 108 Reykjavík
 Sími 568 7319, Fax 568 6887, Netfang vj@vj.is, Vefvang www.vj.is

HEITI VERKS:
HRAUNVALLASKÓLI
 DREKAVÖLLUM 9
 HAFNARFIRÐI

HEITI TEIKNINGAR:
 RAFLAGNIR LÁGSPENNUTEIKNINGAR
 LAMPA- OG RENNUPLAN 2. HÆÐ
 2.-3. ÁFANGI

MKV: 1:50 A1	VERKNR: 5401	SKRÁNINGARNR: ODNJ	ÓTGÁFA: REYND.T
HANNAÐ: 'OJS/SJ	TEIKNAD: IM	YFIRFARID: SJ	NR. TEIKNINGAR: E1-211
NAFN OG KT. SAMRÆMINGARHÖNNUDAR: MAGNÚS KRISTBERGSSON 080257 3689			BLAÐNÖMUR: 128
DAGS. UNDRISKRIFTAR: 11.11.08 <i>[Signature]</i>			