


ÓTGÁFUFERILL			
ÓTGÁFA:	DAGS:	SKYRNINGAR:	BR. AF SAMB.
OKT.08		REYNDARTEIKNING	
DAGS. UNDIRSKRIFTAR: NAFN OG KT. SAMRÉMINGARHÖNNUDAR:			
UNDIRSKRIFT SAMRÉMINGARHÖNNUDAR: <i>[Signature]</i>			

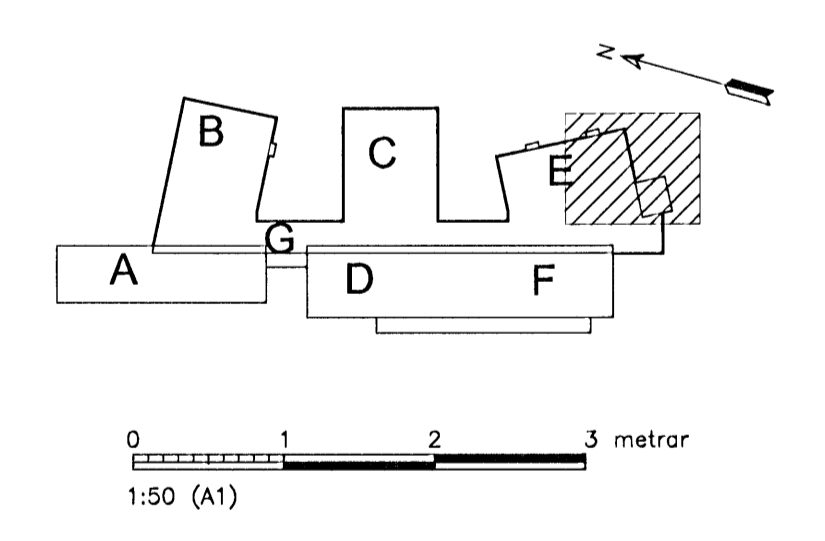

Verkfræðistofa Jóhanns Indriássonar ehf
 Síðumúli 1, 108 Reykjavík
 Sími 598 7319, Fax 598 8887, Netfang vj@vj.is, Veffang www.vj.is

HEITI VERKS:
**HRAUNVALLASKÓLI
 DREKAVÖLLUM 9
 HAFNARFIRÐI**

HEITI TEIKNINGAR:
**RAFLAGNIR LÁGSPENNUTEIKNINGAR
 LAMPA- OG RENNUPLAN 2. HÆÐ
 2.-3. ÁFANGI**

MKV: 1:50 A1 1:100 A3	VERKNR: 5401	SKYRNINGARNR: 0DNJ	ÓTGÁFA: REYND.T
HANNAÐ: 'OJS/SJ	TEIKNAD: IM	YFIRFARID: SJ	NR. TEIKNINGAR: E1-210
NAFN OG KT. SAMÞYKKJANDA: MAGNÚS KRISTBERGSSON 080257 3689			BLAÐNÖMUR: 127
DAGS. UNDIRSKRIFTAR: 24.11.08 <i>[Signature]</i>		UNDIRSKRIFT SAMÞYKKJANDA: <i>[Signature]</i>	