
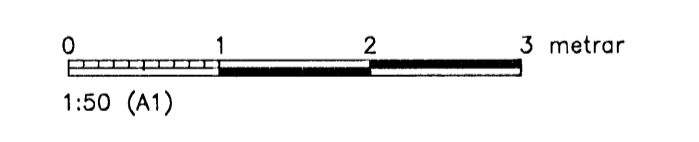


ÚTGÁFUERILL

ÚTGÁFA:	DAGS:	SKYRINGAR:	BR. AF:	SAMB:
	OkT 08	REYNDARTEIKNING		

DAGS. UNDIRSKRIFTAR: NAFN OG KT. SAMRÆMINGARHÖNDUÐAR:

UNDIRSKRIFT SAMRÆMINGARHÖNDUÐAR: *[Signature]*

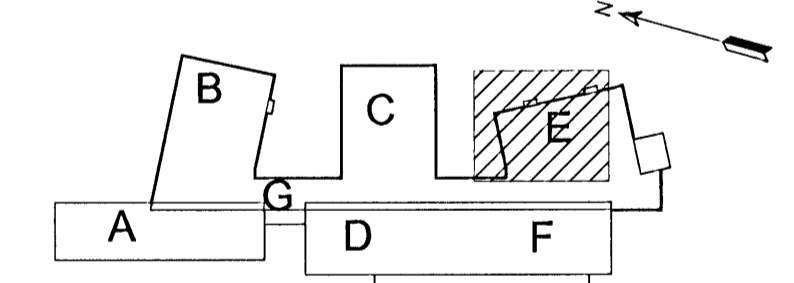

ÖLL AFRITUN TEIKNINGAR, AD HELUTA EDA HEILD, ER HÁÐ SKRIFLEGLU LEYFI HÖFUÐA.

Verkfræðistofa
Jóhanns Indriðasonar ehf
 Síðumúli 1, 108 Reykjavík
 Sími 598 7310, Fax 598 8887, Netfang vj@vji.is, Veffang www.vji.is

HEITI VERKS:
HRAUNVALLASKÓLI
DREKAVÖLLUM 9
HAFNARFIRÐI

HEITI TEIKNINGAR:
RAFLAGNIR LÁGSPENNUTEIKNINGAR
LAMPA- OG RENNUPLAN 1. HÆÐ
2.-3. ÁFANGI

MKV: 1:50 A1	VERKNR: 5401	SKRÁNINGARNR: 0DNI	ÚTGÁFA: REYND.T
HANNAÐ: 'OJS/SJ	TEIKNAD: IM	YFIRFARÐ: SJ	NR. TEIKNINGAR: E1-109
NAFN OG KT. SAMBYKKJANDA: MAGNÚS KRISTBERGSSON 080257 3689			BLAÐNÖMR: 117
DAGS. UNDIRSKRIFTAR: 14.11.08		UNDIRSKRIFT SAMBYKKJANDA: <i>[Signature]</i>	