

HLUTI A

HLUTI B

HLUTI C

HLUTI D

HLUTI E

HLUTI F

FYRSTI ÁFANGI

ANNAR ÁFANGI

ÞRIÐJI ÁFANGI


ÞAK

3. HÆÐ

2. HÆÐ

1. HÆÐ

KJALLARI

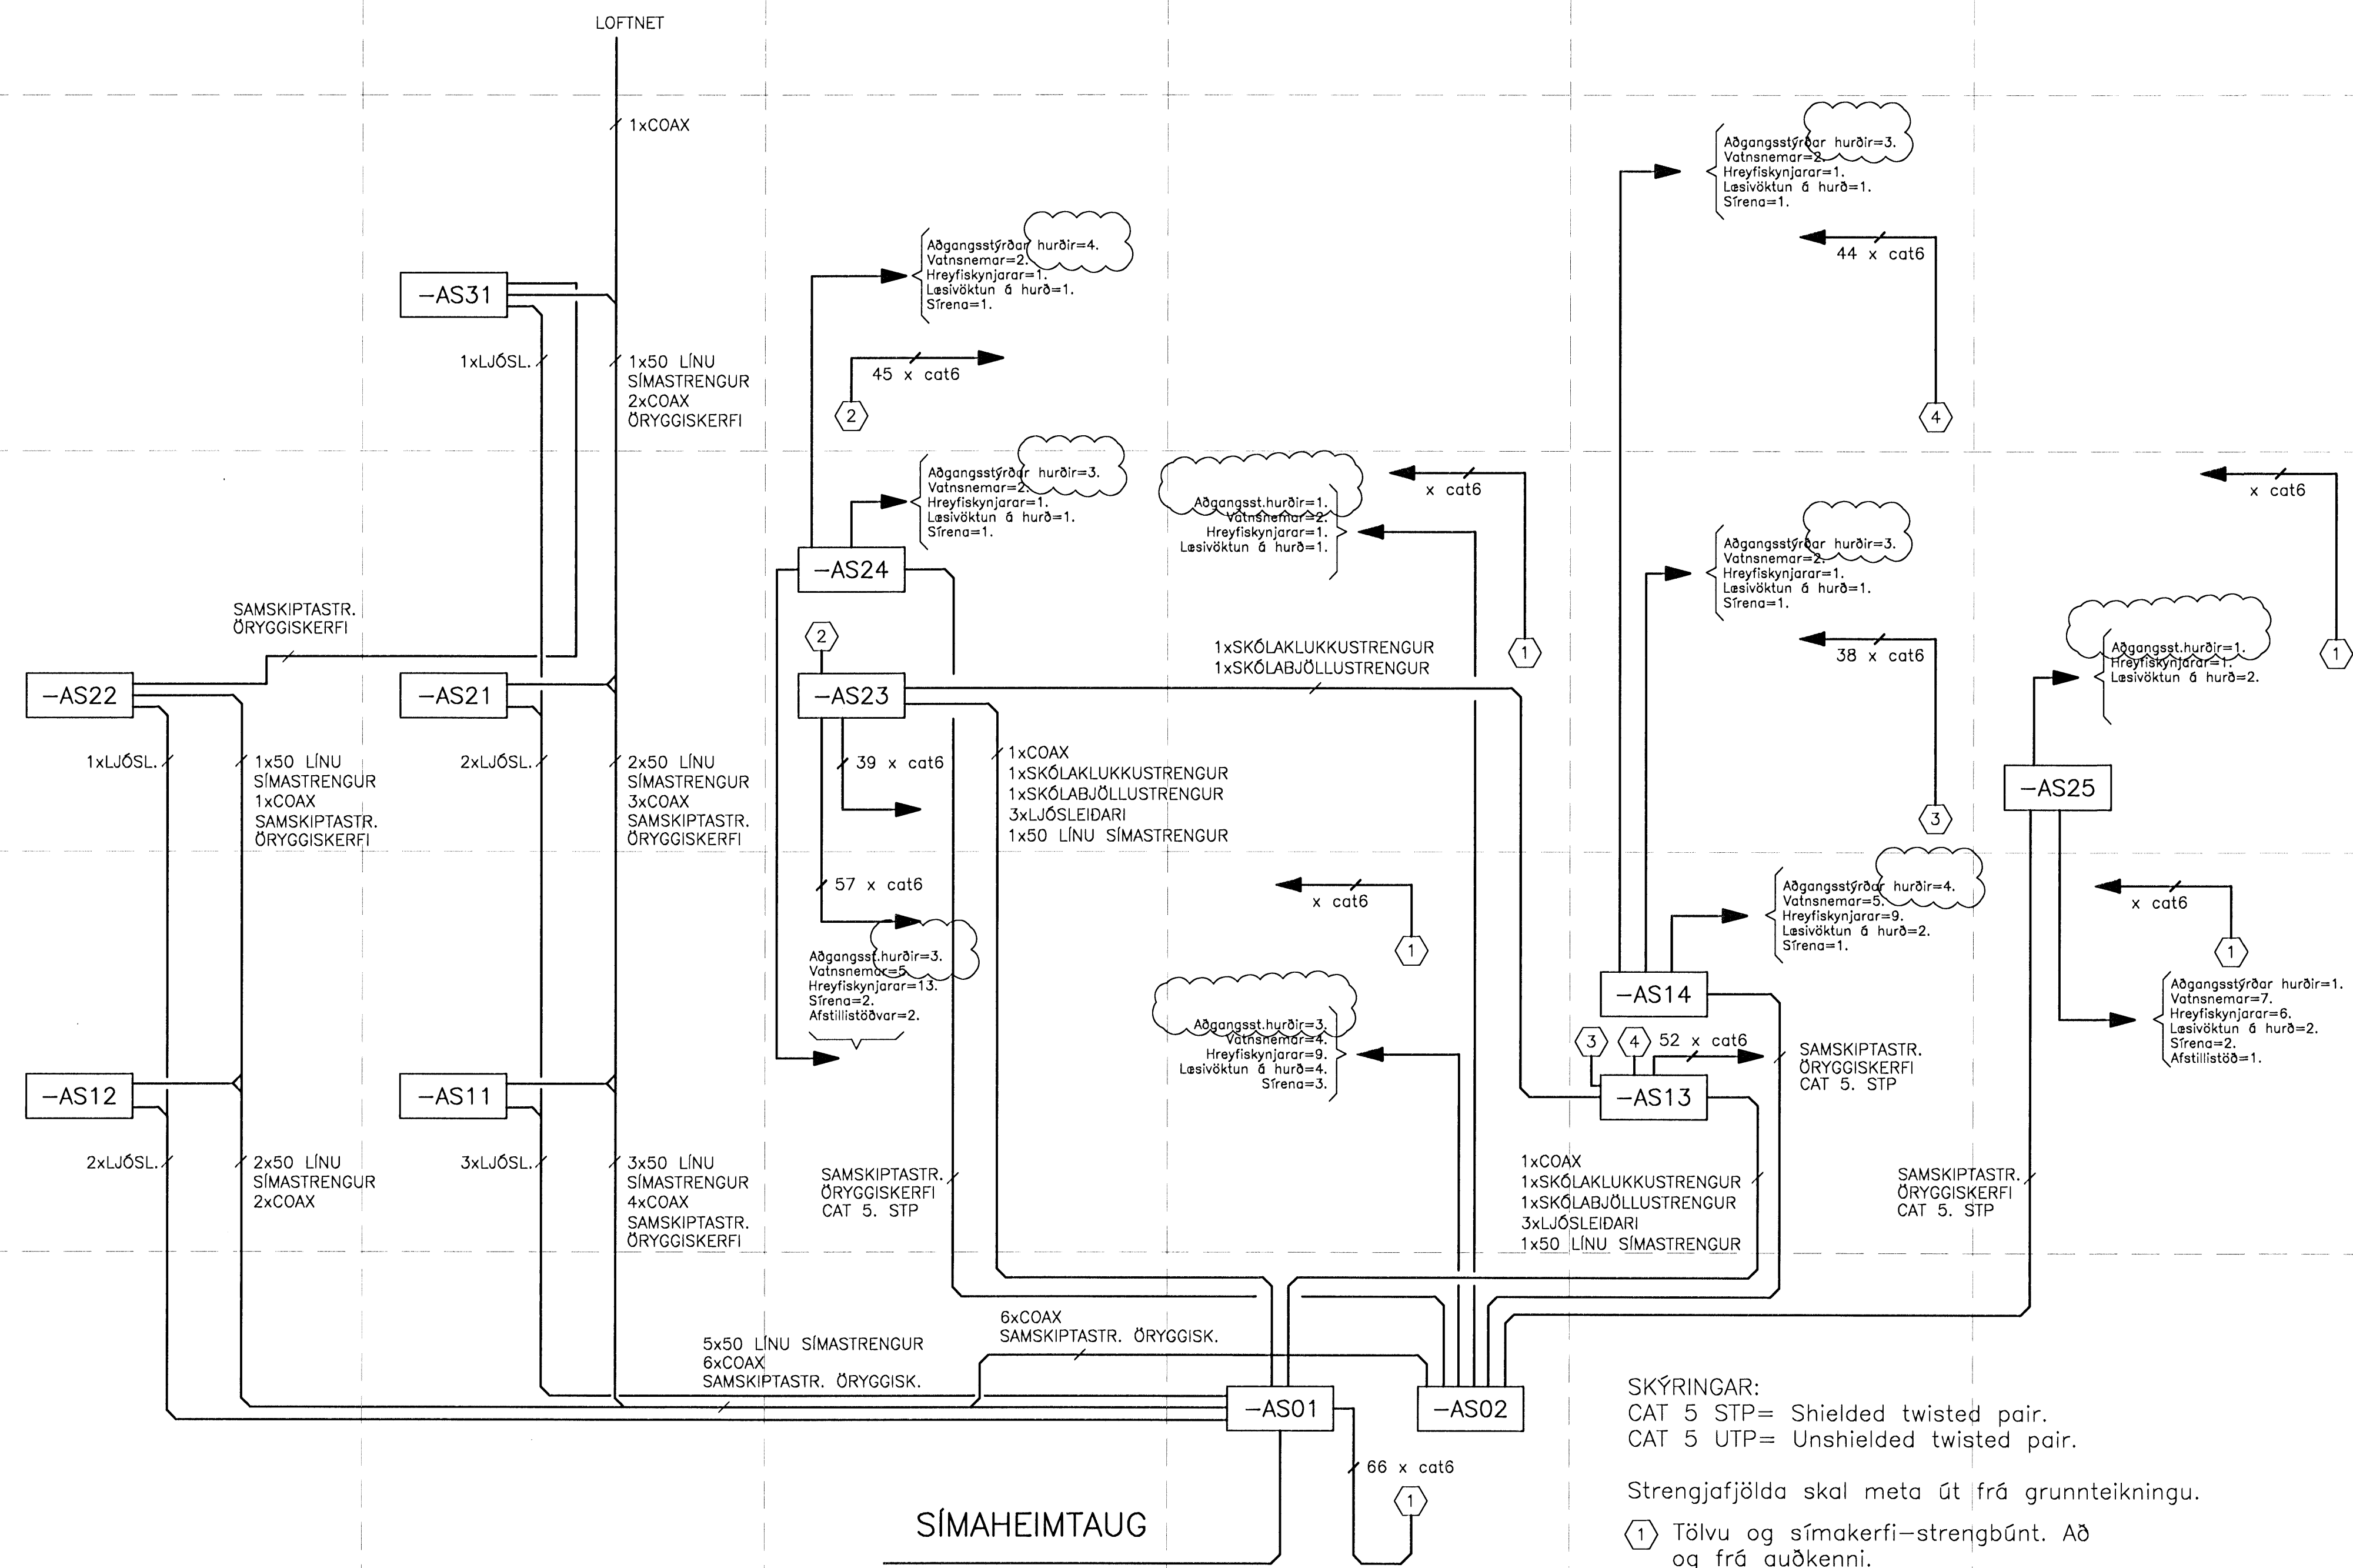

SKÝRINGAR:
 CAT 5 STP= Shielded twisted pair.
 CAT 5 UTP= Unshielded twisted pair.

Strengjafjöldi skal meta út frá grunnteikningu.
 ① Tölvu og símakerfi-strengbúnt. Að og frá auðkenni.

ÚTGÁFUFRILL

ÚTGÁFA:	DAGS:	SKÝRINGAR:	BR. AF SAMM:
A	13.06.05	ÚTBODSTEIKNINGAR	
B	01.02.06	LJÓSLAIDARLAGNIR STJÖRNUTENDGAR	
C	17.03.06	ÚTBODSTEIKNINGAR	SBS
D	09.11.08	VIÐBÓT HURÐASTÝRINGAR	SBS

DAGS. UNDIRSKRIFTAR: NAFN OG KT. SAMRÆMINGARHÖNNUNAR:
 UNDIRSKRIFT SAMRÆMINGARHÖNNUNAR: *[Signature]*

ÖLL AFRITUN TEIKNINGAR, AÐ HLUTA EDA HEILD, ER HÁÐ SKRIFLEGU LEYTI HÖFUNDA.

Verkfræðistofa
Jóhannas Indriássonar ehf
 Síðumúli 1, 108 Reykjavík
 Sími 568 7319, Fax 568 6887, Netfang vji@vji.is, Veffang www.vji.is

HRAUNVALLASKÓLI
 DREKAVÖLLUM 9
 HAFNARFIRÐI

HEITI TEIKNINGAR:
 RAFLAGNIR SMÁPENNUTEIKNINGAR
 TÖFLUYFIRLIT SMÁPENNA
 2.-3. ÁFANGI

MKV:	VERKNR:	SKRÁNINGARNR:	ÚTGÁFA:
	5401	ODUO	C
HÁNNAD:	TEIKNAD:	YFIRFARID:	
BB	BB	SS	
NAFN OG KT. SAMÞYKKJANDA:			NR. TEIKNINGAR:
MAGNÚS KRISTBERGSSON 080257 3689			G3-108
DAGS. UNDIRSKRIFTAR:	UNDIRSKRIFT SAMÞYKKJANDA:	BLADNÖMUR:	
14.11.08	<i>[Signature]</i>	105	