


Mótt: 20/12 '08
JL

ÚTGÁFUFRILL

ÚTGÁFA:	DAGS:	SKÝRINGAR:	BR. AF:	SMR:
E	13.06.05	ÚTBODSTEIKNINGAR		
B	03.08.05	VINNUTEIKNINGAR		
C	17.03.06	ÚTBODSTEIKNINGAR		
D	05.07.07	BÆTT VIÐ ÚTIKASSA		MK
E	31.01.08	BÆTT VIÐ LOFTRÆSTITÓFLU		SJ

DAGS. UNDIRSKRIFTAR: NAFN OG KT. SAMRÆMINGARHÖNNUDAR:
 UNDIRSKRIFT SAMRÆMINGARHÖNNUDAR: *JL*

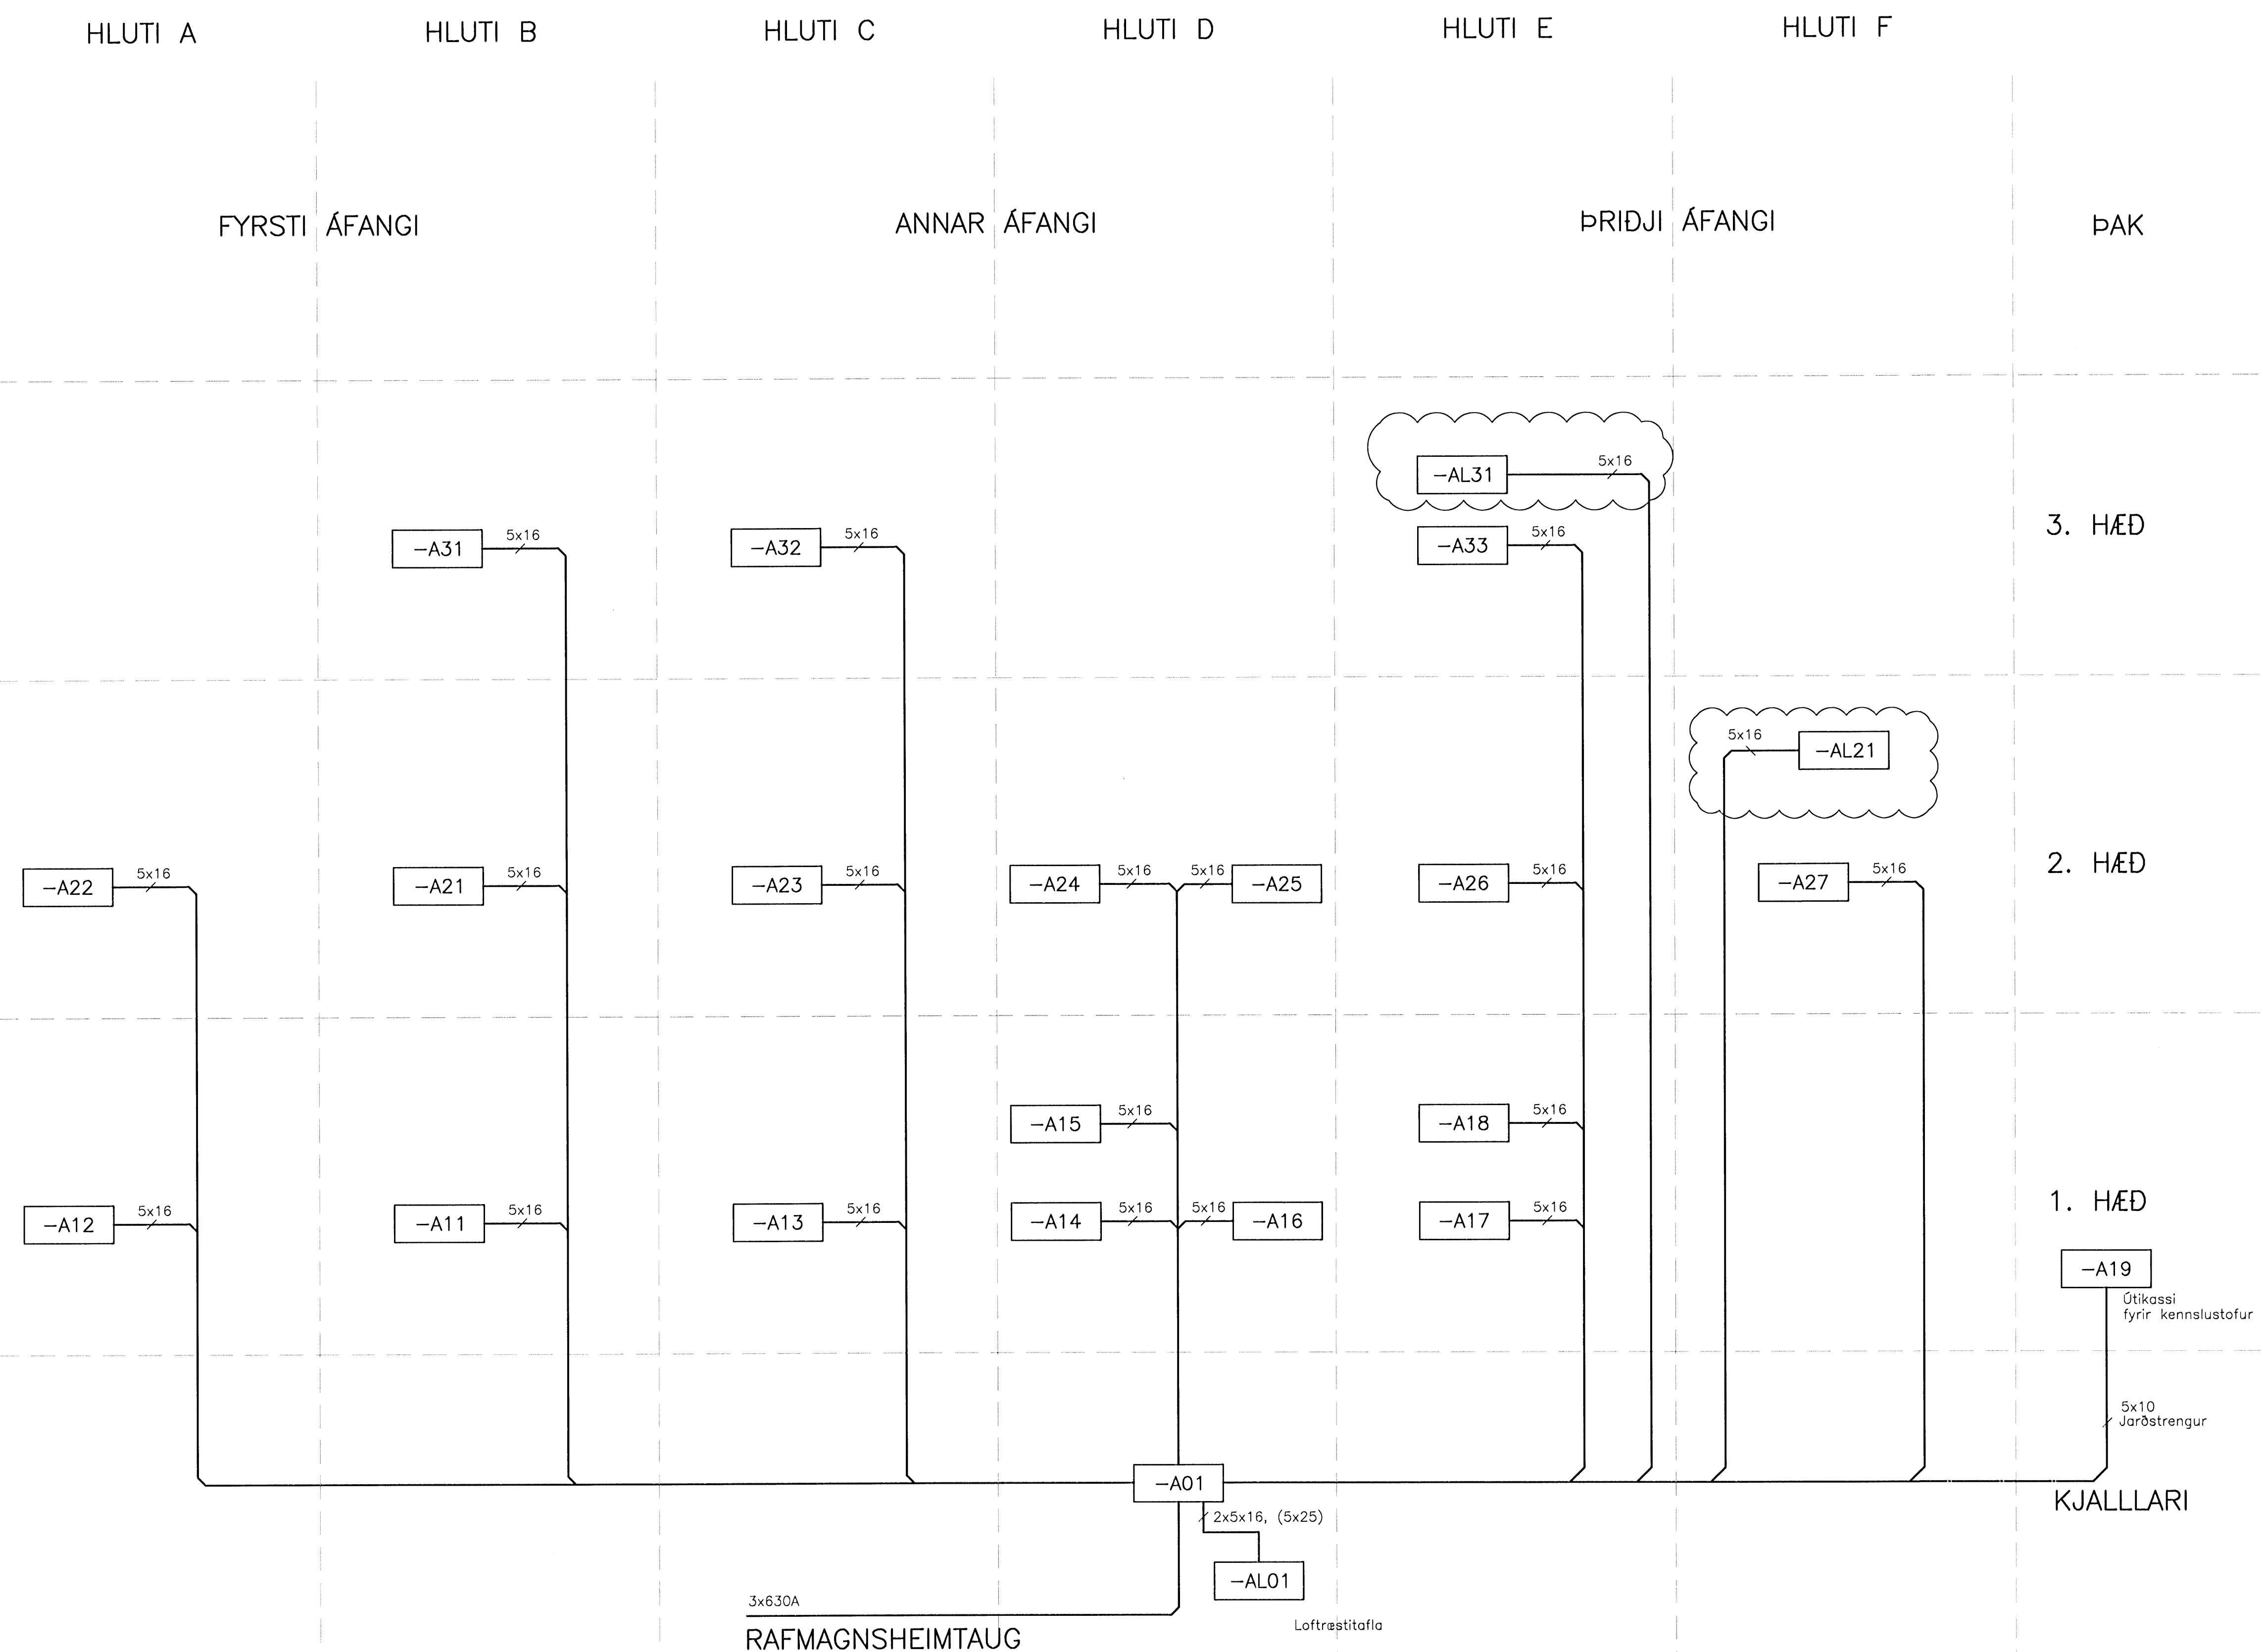

ÖLL AFTRITUN TEIKNINGAR, AD HELUTA EDA HIELD, ER HÁÐ SKRIFLEGS LEYTI HÖFUNDA.

Verkfræðistofa Jóhanns Indriássonar ehf
 Slóumúll 1, 108 Reykjavík
 Sími 569 7319, Fax 569 6987, Netfang vji@vji.is, Vefang www.vji.is

HEITI VERKS:
HRAUNVALLASKÓLI DREKAVÖLLUM 9 HAFNARFIRÐI

HEITI TEIKNINGAR:
RAFLAGNIR LÁGSPENNUTEIKNINGAR TÖFLUYFIRLIT - LÁGSPENNA 2.-3. ÁFANGI

MKV:	VERKNR:	SKRÁNINGARNR:	ÚTGÁFA:
	5401	ODUO	E
HANNAÐ:	TEIKNAD:	YFIRFARÐ:	NR. TEIKNINGAR:
BB	BB	SJ	G3-106
NAFN OG KT. SAMÞYKKJANDA: MAGNÚS KRISTBERGSSON 080257 3889			BLADNÖMUR:
DAGS. UNDIRSKRIFTAR: 14.11.08 <i>Magnús Kristbergsson</i>			104