

06.08.08


0604

SKÝRINGAR

PUNKTALNA TÁKNAR VEGGI / BITA FYRIR OFAN PLÖTU.

BENDING:

ALLIR STEYPTIR ÚTVEGGIR MEÐ TVÓFALDRI BENDINGU K10c/c200 Í BÁÐAR ÁTTIR. #
 ALLIR STEYPTIR INNVEGGIR MEÐ TVÓFALDRI BENDINGU K10c/c200 Í BÁÐAR ÁTTIR. #
 ALLIR STEYPTIR INNVEGGIR MEÐ TVÓFALDRI BENDINGU K12c/c200 Í BÁÐAR ÁTTIR. #
 ALMENNT SKULU TENGIJARN UPP Í VEGGI STANDA MINNST 500mm UPP FYRIR EFRI BRÚN PLÖTU.
 Í ALLA VEGGENDA OG KRINGUM ÖLL OP KOMI 2 K12 BUNDINN Í LYKKJUR K10c/c250 L= Yx500.

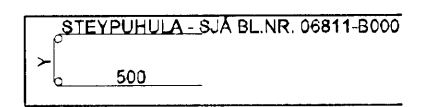

NEDANGREIND LÍNA SÝNIR MÖRK EFRIBENDINGU. JARN SKAL ALLTAF SKEYTILENGT ÚT FYRIR MÖRK EFRIBENDINGAR.

FORSTEYPTAR EININGAR

ALLAR FORSTEYPTAR EININGAR ERU MÁLSETTAR ÚT FRÁ TEIKNINGUM. VEGNA AÐLÖGUNAR MANNVIRKIS AÐ ELÐRI HLUTA GETA ÞESSI MÁL BREYST. ÞAÐ ER ÞVI MIKLIVÆGT AÐ ÖLL EININGAMÁL SÉU SANNSREYND Á BYGGINGASTAÐ AÐUR EN FRAMLEIÐSLA Á EININGUM FER FRAM.

TILVÍSANIR:

ALMENNAR SKÝRINGAR: SJÁ BL.NR.06811-B000.

MÁLSETNINGAR Á VEGGJUM: TEIKNING ARKITEKTS.


KÓTAR: TEIKNING ARKITEKTS.

GÓT Í PLÖTUM OG VEGGJUM: TEIKNING LAGNAHÖNNUÐA.

BROTPOLSFLOKKUR STEYPU:

SJÁ BL.NR.06811-B000.

KAPLAKRIKI

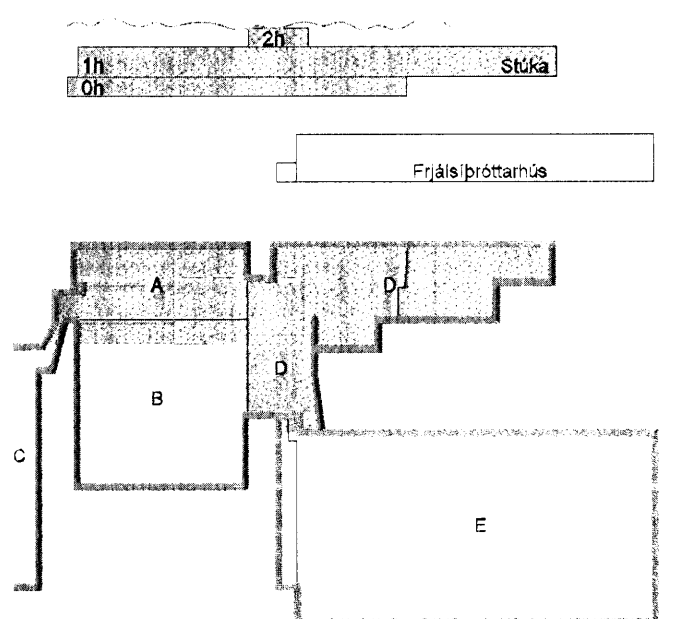

D	01.08.08	Brýting á handfíri	BIB/BG
C	23.08.08	Brýting á lyftuhúsi og brýting á snúum	BIB/BG
B	12.03.08	Brýtt úr holplötu HP210 í HP265	BIB/BG
A	23.11.07	Verkefning	BIB/BG
Útg.	Dags.	Skýring	Hannað/Yfirfarið




VERKFRÆÐISTOFA


BÆJARHRAUN 20 • 220 HAFNARFJÖRÐUR • KENNIT. 710796-2899
 vsb@vsb.is • Sími 588 8600 • Fax 585 8610 • www.vsb.is

Áritun sérhönnuðar Björn Guðafsson Kt:180550-888			
Verkefni: KAPLAKRIKI HAFNARFIRÐI			
Verkhlutur: Burðarvirki Veggir og plötur Sníð og sérmýndir			
Hannað	Teiknað	Yfirfarið	Kvarði
BIB	BIB	BG	1:50
Dags.	Verkefni	Teikning	/A1
30.04.2007	06811	A B291	Síða D

SNID SM1
1:50
A B202
A B212

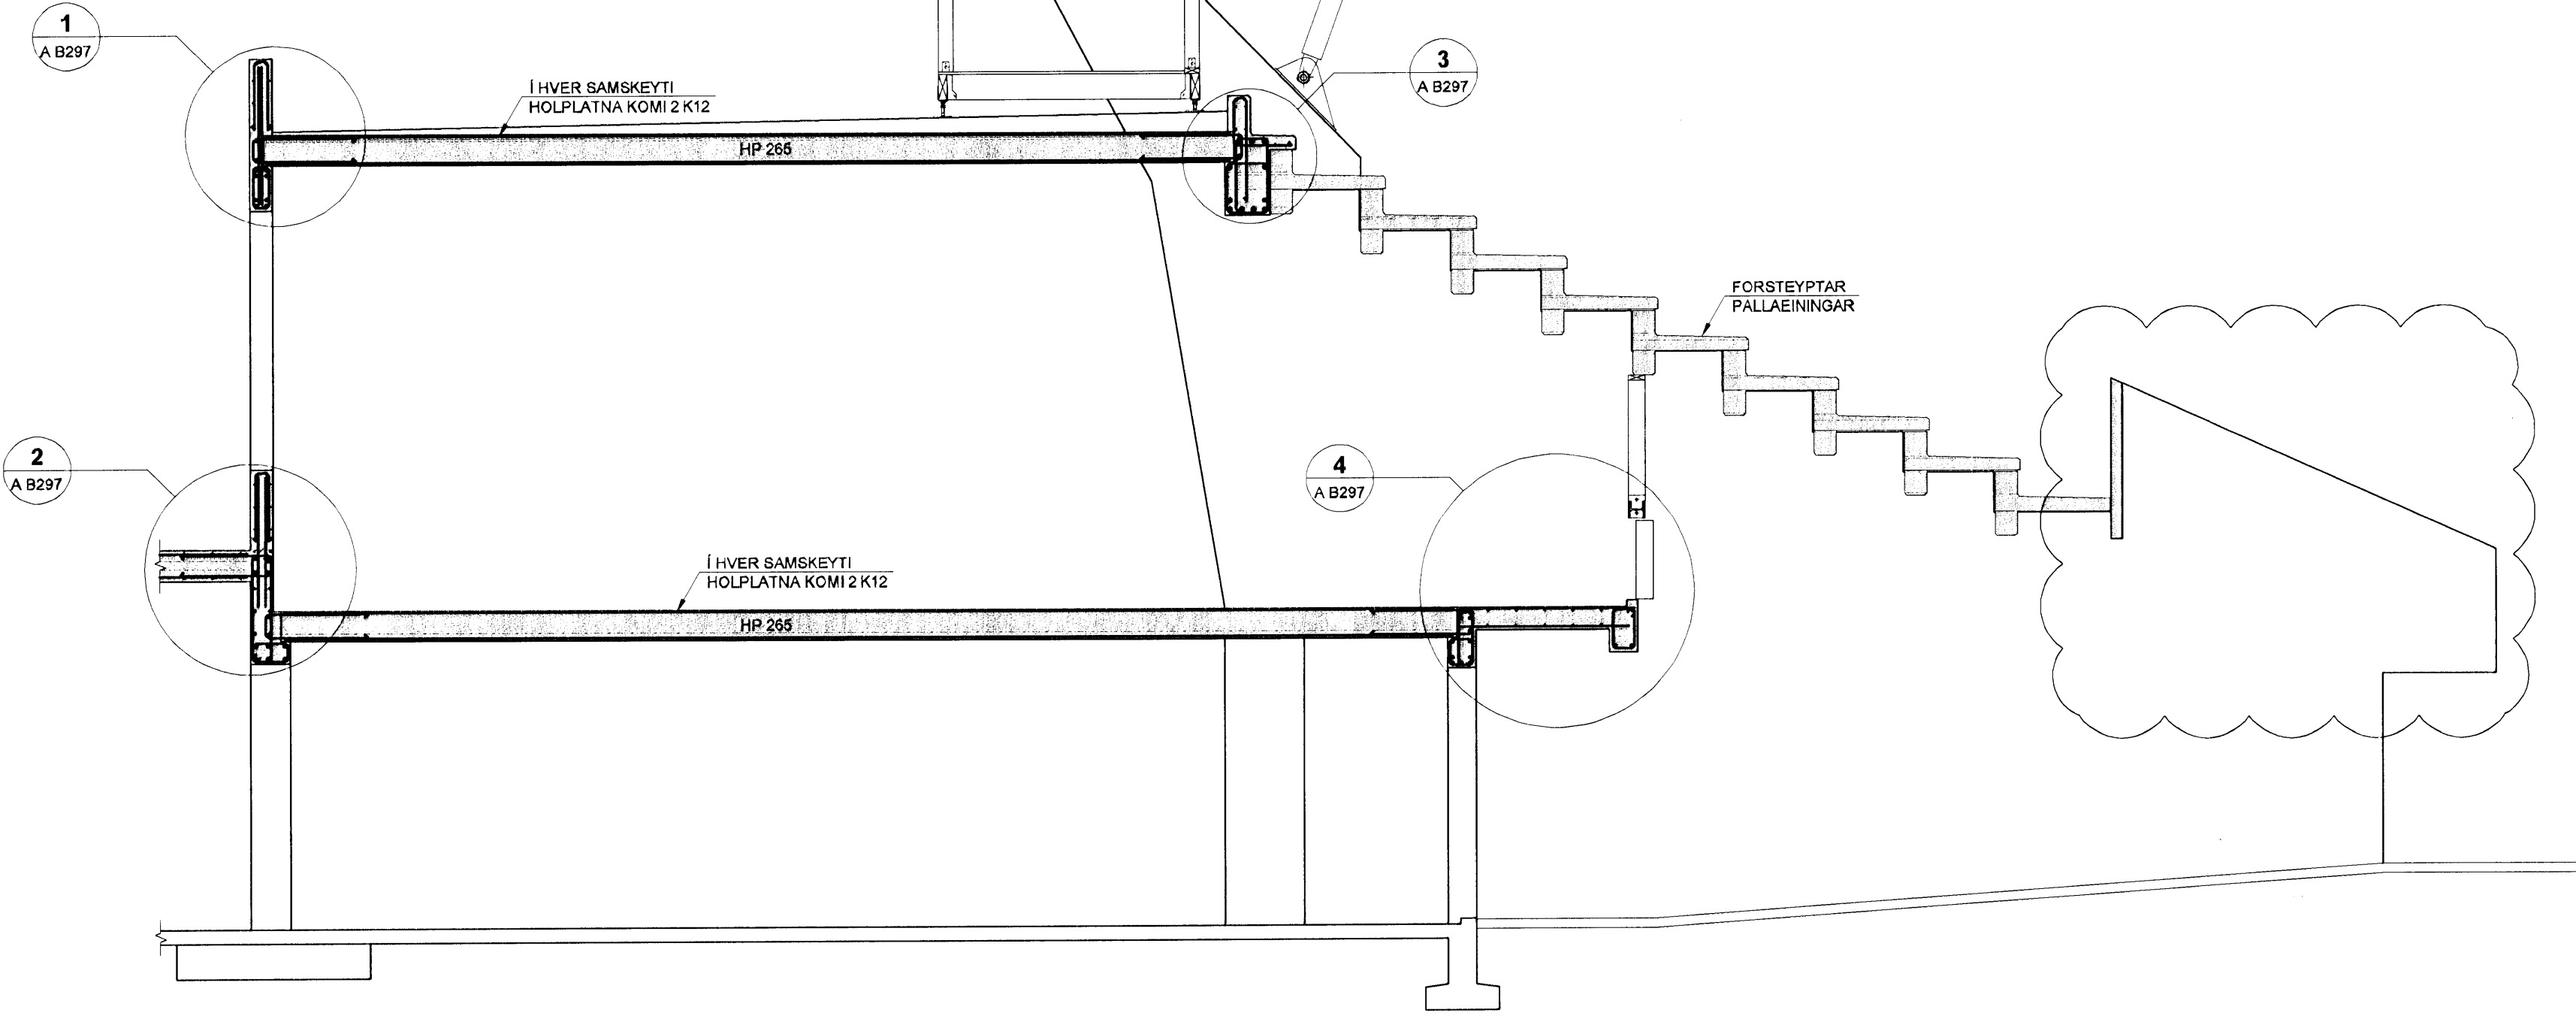

SNID SM2
1:50
A B202
A B212

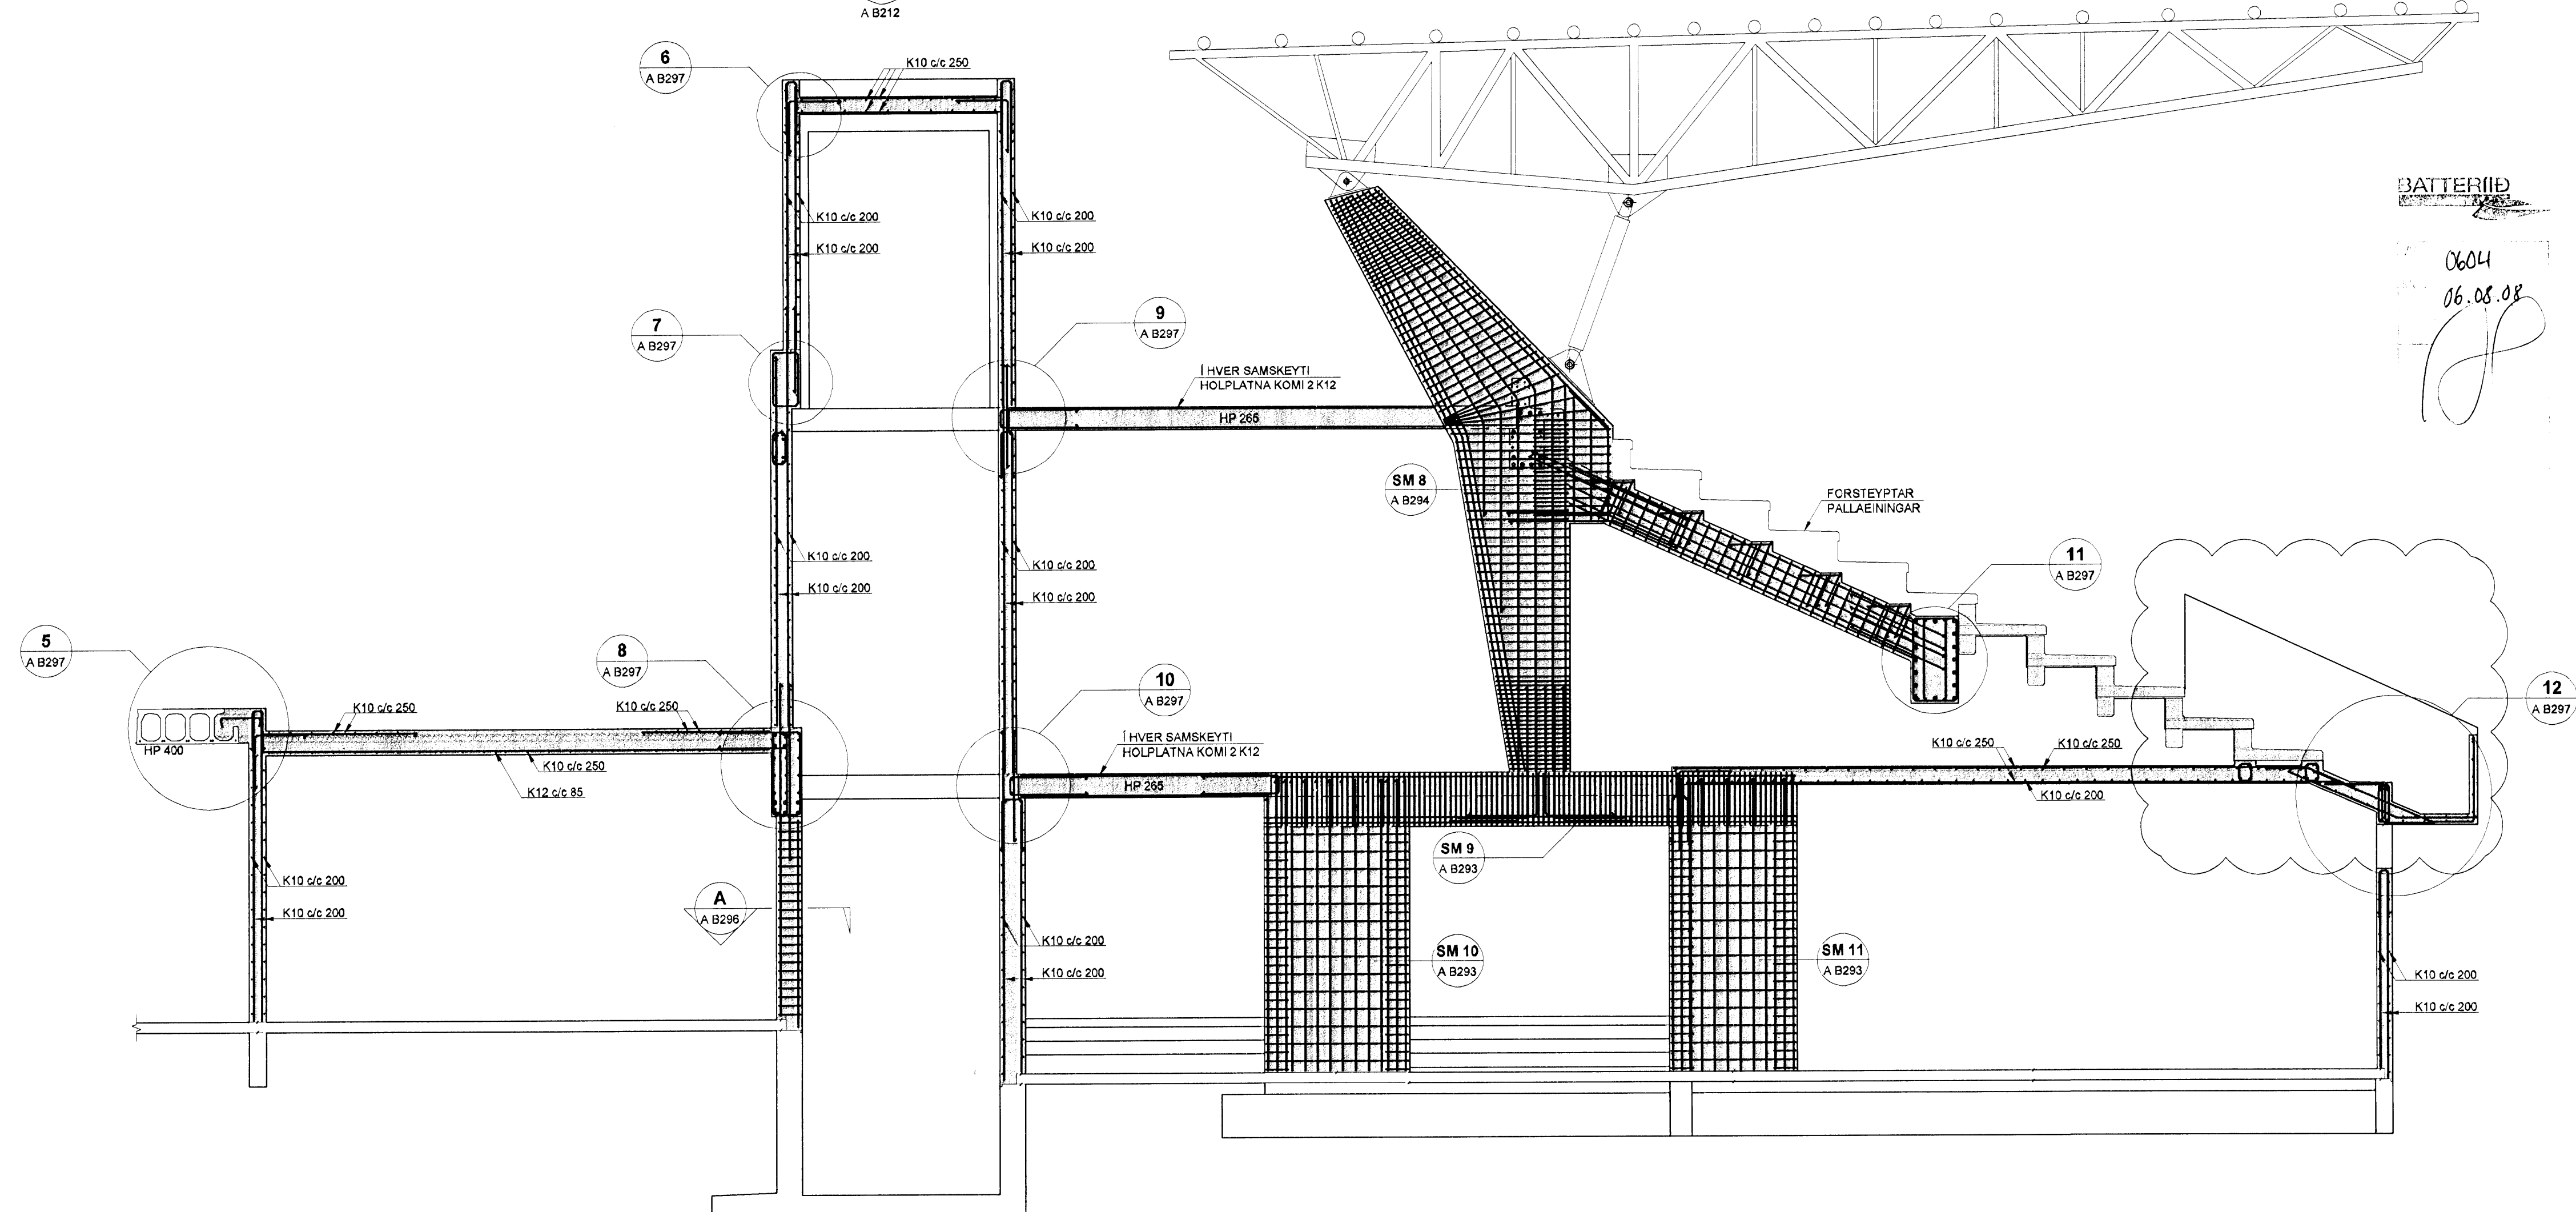

V:\2006\06811\06811-KaplaKriki-FH\Sheets\B\06811-02_Veggir_plotur_samyndar-A.dwg