

**TÁKN FYRIR LAGNIR**

SKOLPLÖGN
REGNVATSLÖGN
JARÐVATNSLÖGN
JARÐVATNS + REGNVATNSL
NEYSLUVATN
BAKRENNSLI HITAVEITU


Byggingafræðingur  
Algreitt þann  
05 SEP 2008

Ganga skla frá kjallarvegjum og plötuskilun þannig að þau verði vatnsþétt t.d. með álfröðum þéttidúk

**SKÝRINGAR**

Fráveitlagirnir undir botnplötu og utan með húsi skulu vera úr PVC.  
Áður en byrjað er á lagningu röra skal jafna undirlagið vandlega en undir og umhverfis rörin skal vera minnst 150 mm sandlag. Leggja skal rör með vandvirkni á sandlagið þannig að engar skemmdir verði á rörinu og það fái jafnan stuðning.  
Skeyta skal rör með þar til gerðum þéttihring. Þess skal gætt að rör geti þanist eðlilega.

**Úr Gildi**

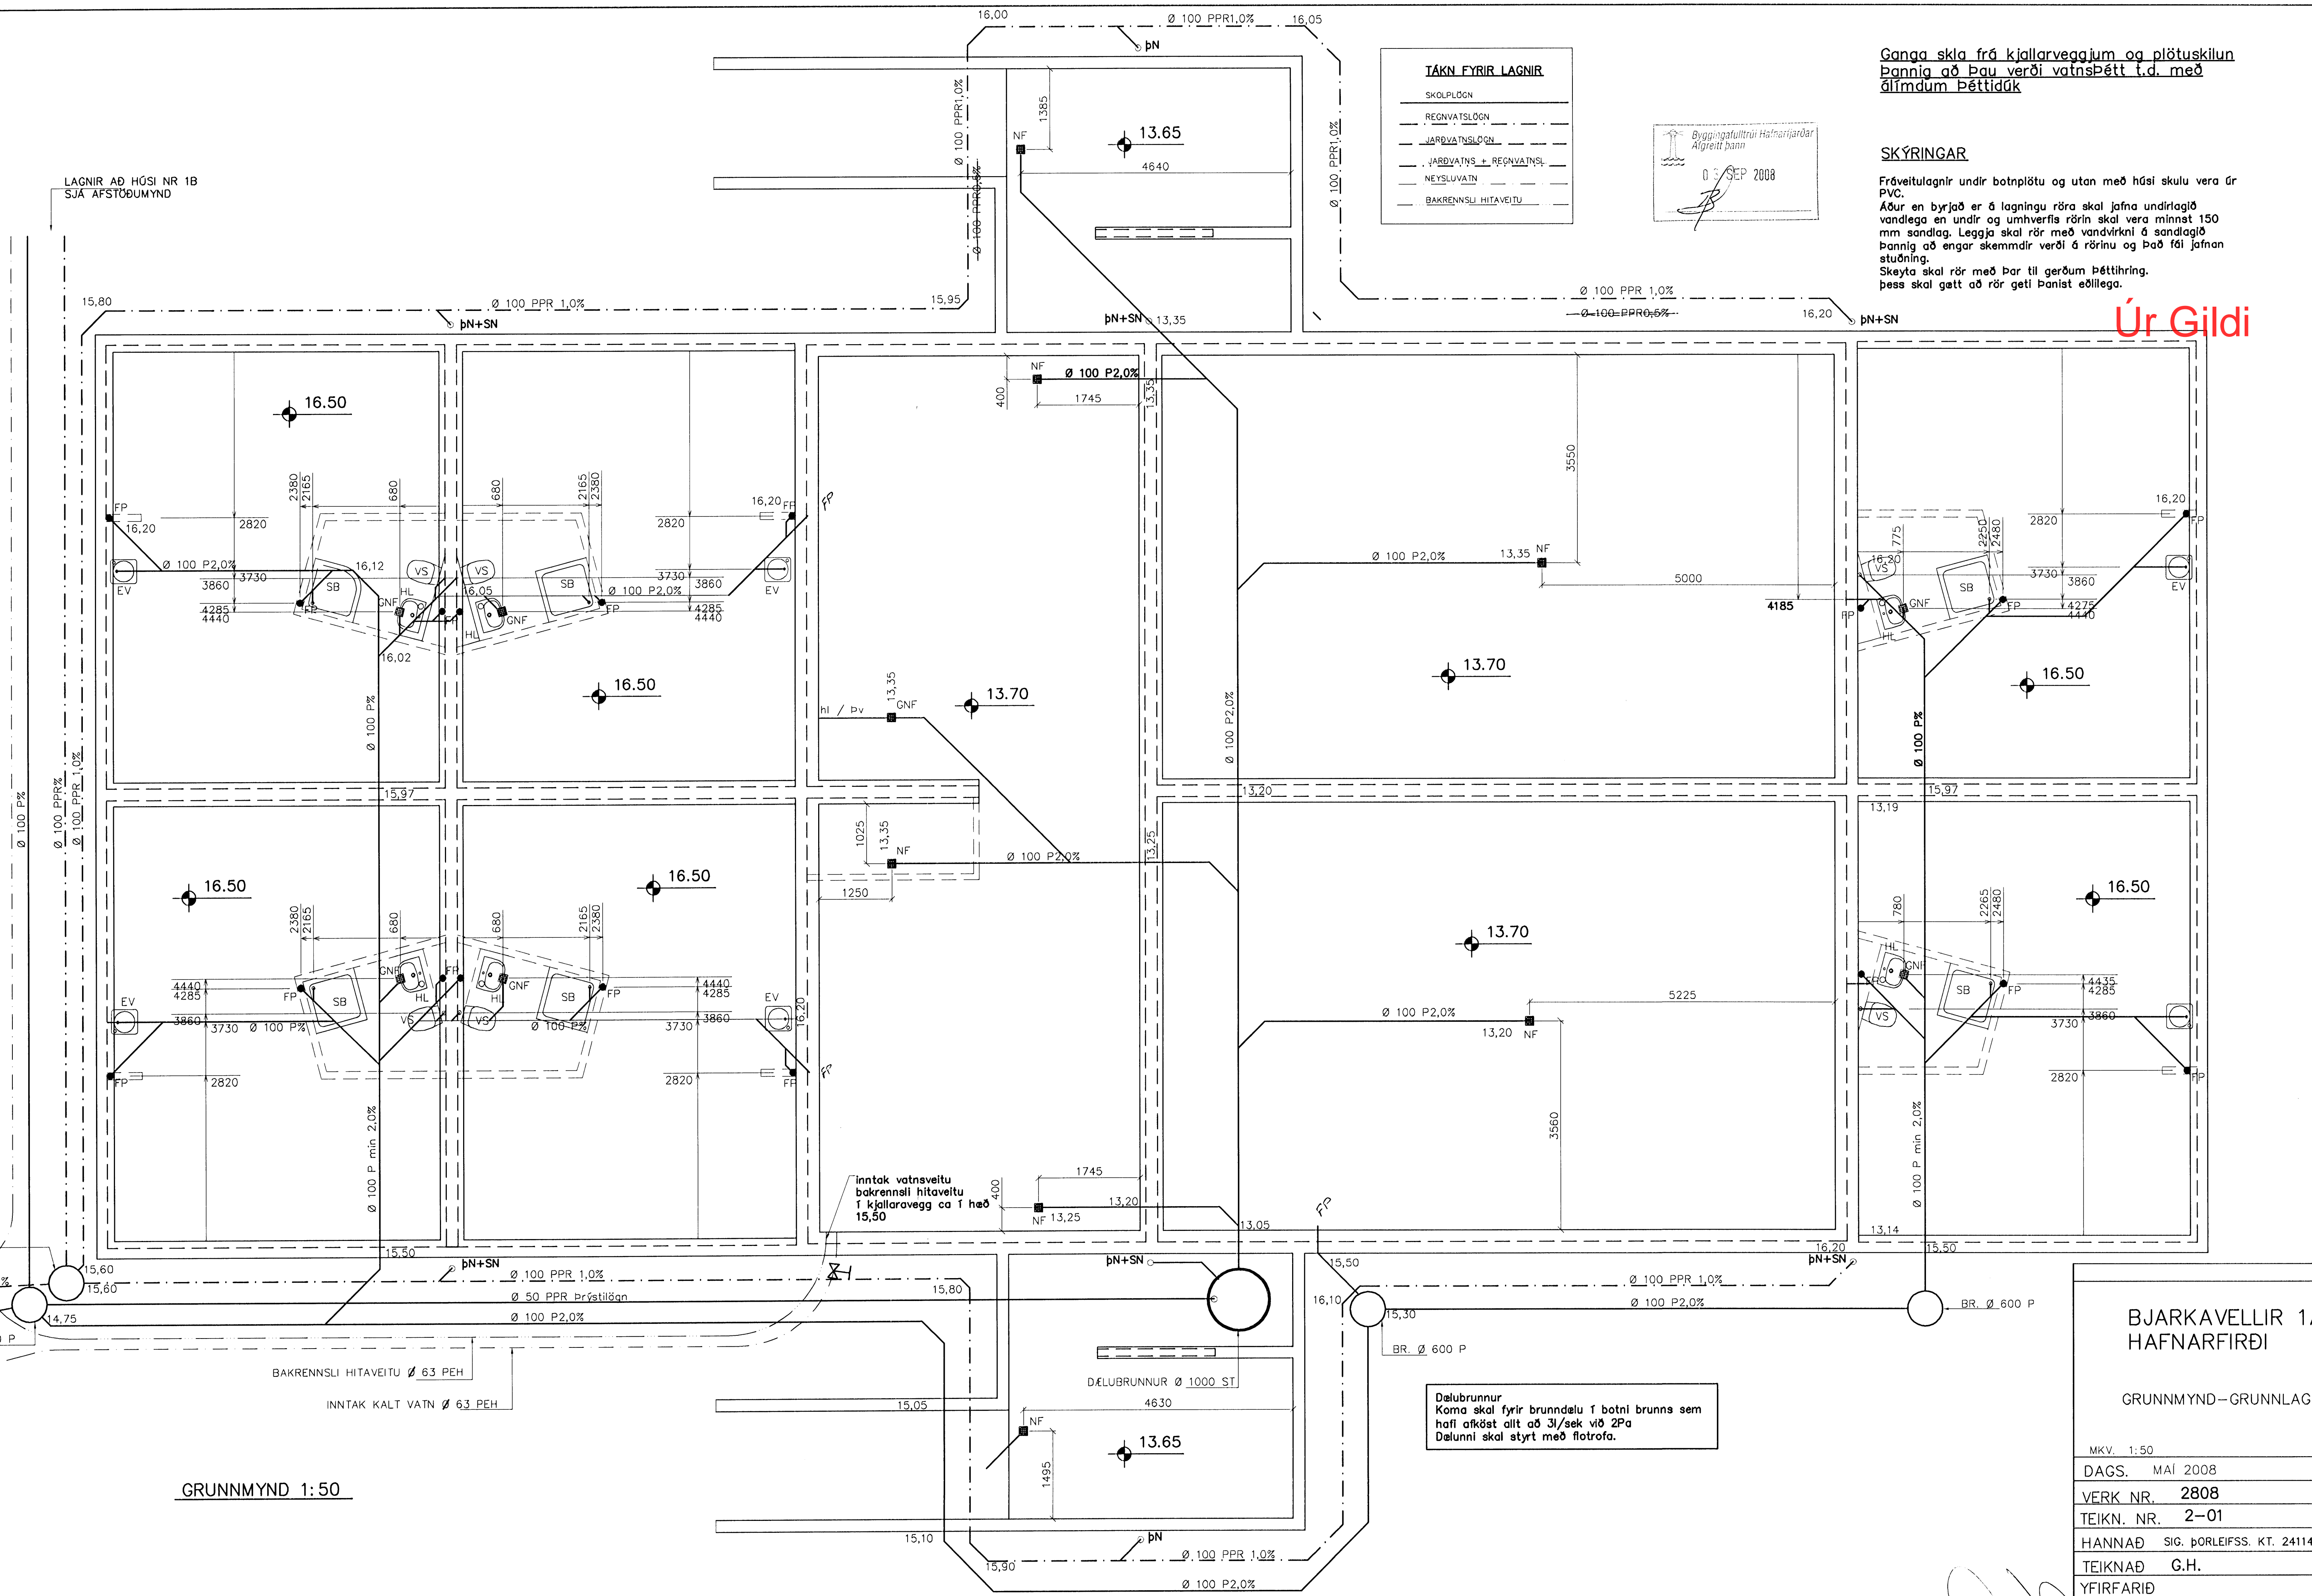

GRUNNMYND 1:50

**BJARKAVELLIR 1A**  
HAFNARFIRÐI  
GRUNNMYND - GRUNNLAGNA

MKV. 1:50
DAGS. MAÍ 2008
VERK NR. 2808
TEIKN. NR. 2-01
HANNAÐ SIG. ÞORLEIFSS. KT. 241148-3009
TEIKNAD G.H.
YFIRFARID

02-sept 08 batt við skýringum ofl  
01-6g 08 jarðvatnslögn steppt kjallari gerður  
vatnsþéttur  
Br. Dags. Eðli breytinga Sign

**TÆKNIPJÓNUSTA** SIGURDAR ÞORLEIFSSONAR  
STRANDGÖTU 11 220 HAFNARFIR  
SÍMI 555-4255 FAX 565-2875  
E-mail tsth@simnet.is  
kt: 440693-2539