
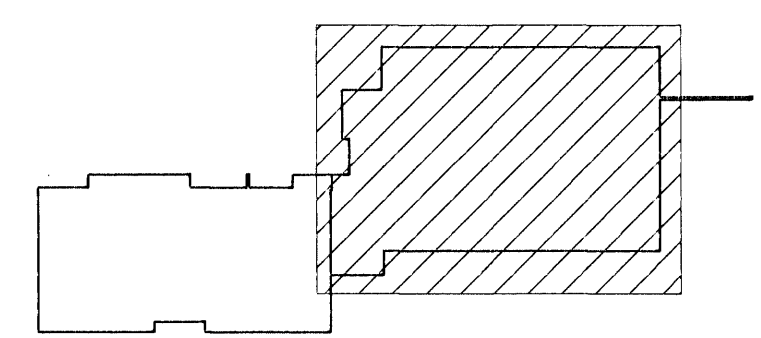


Byggingaulltrúi Hafnarfjardar  
Afgreitt þann  
05 SEP 2008

ÞAGS	NR.	BREYTINGAR	EMPI
01.10.07	1	BLÁSARAR I BILAGEYMSLU SETTIR Á SÉRLOGN	

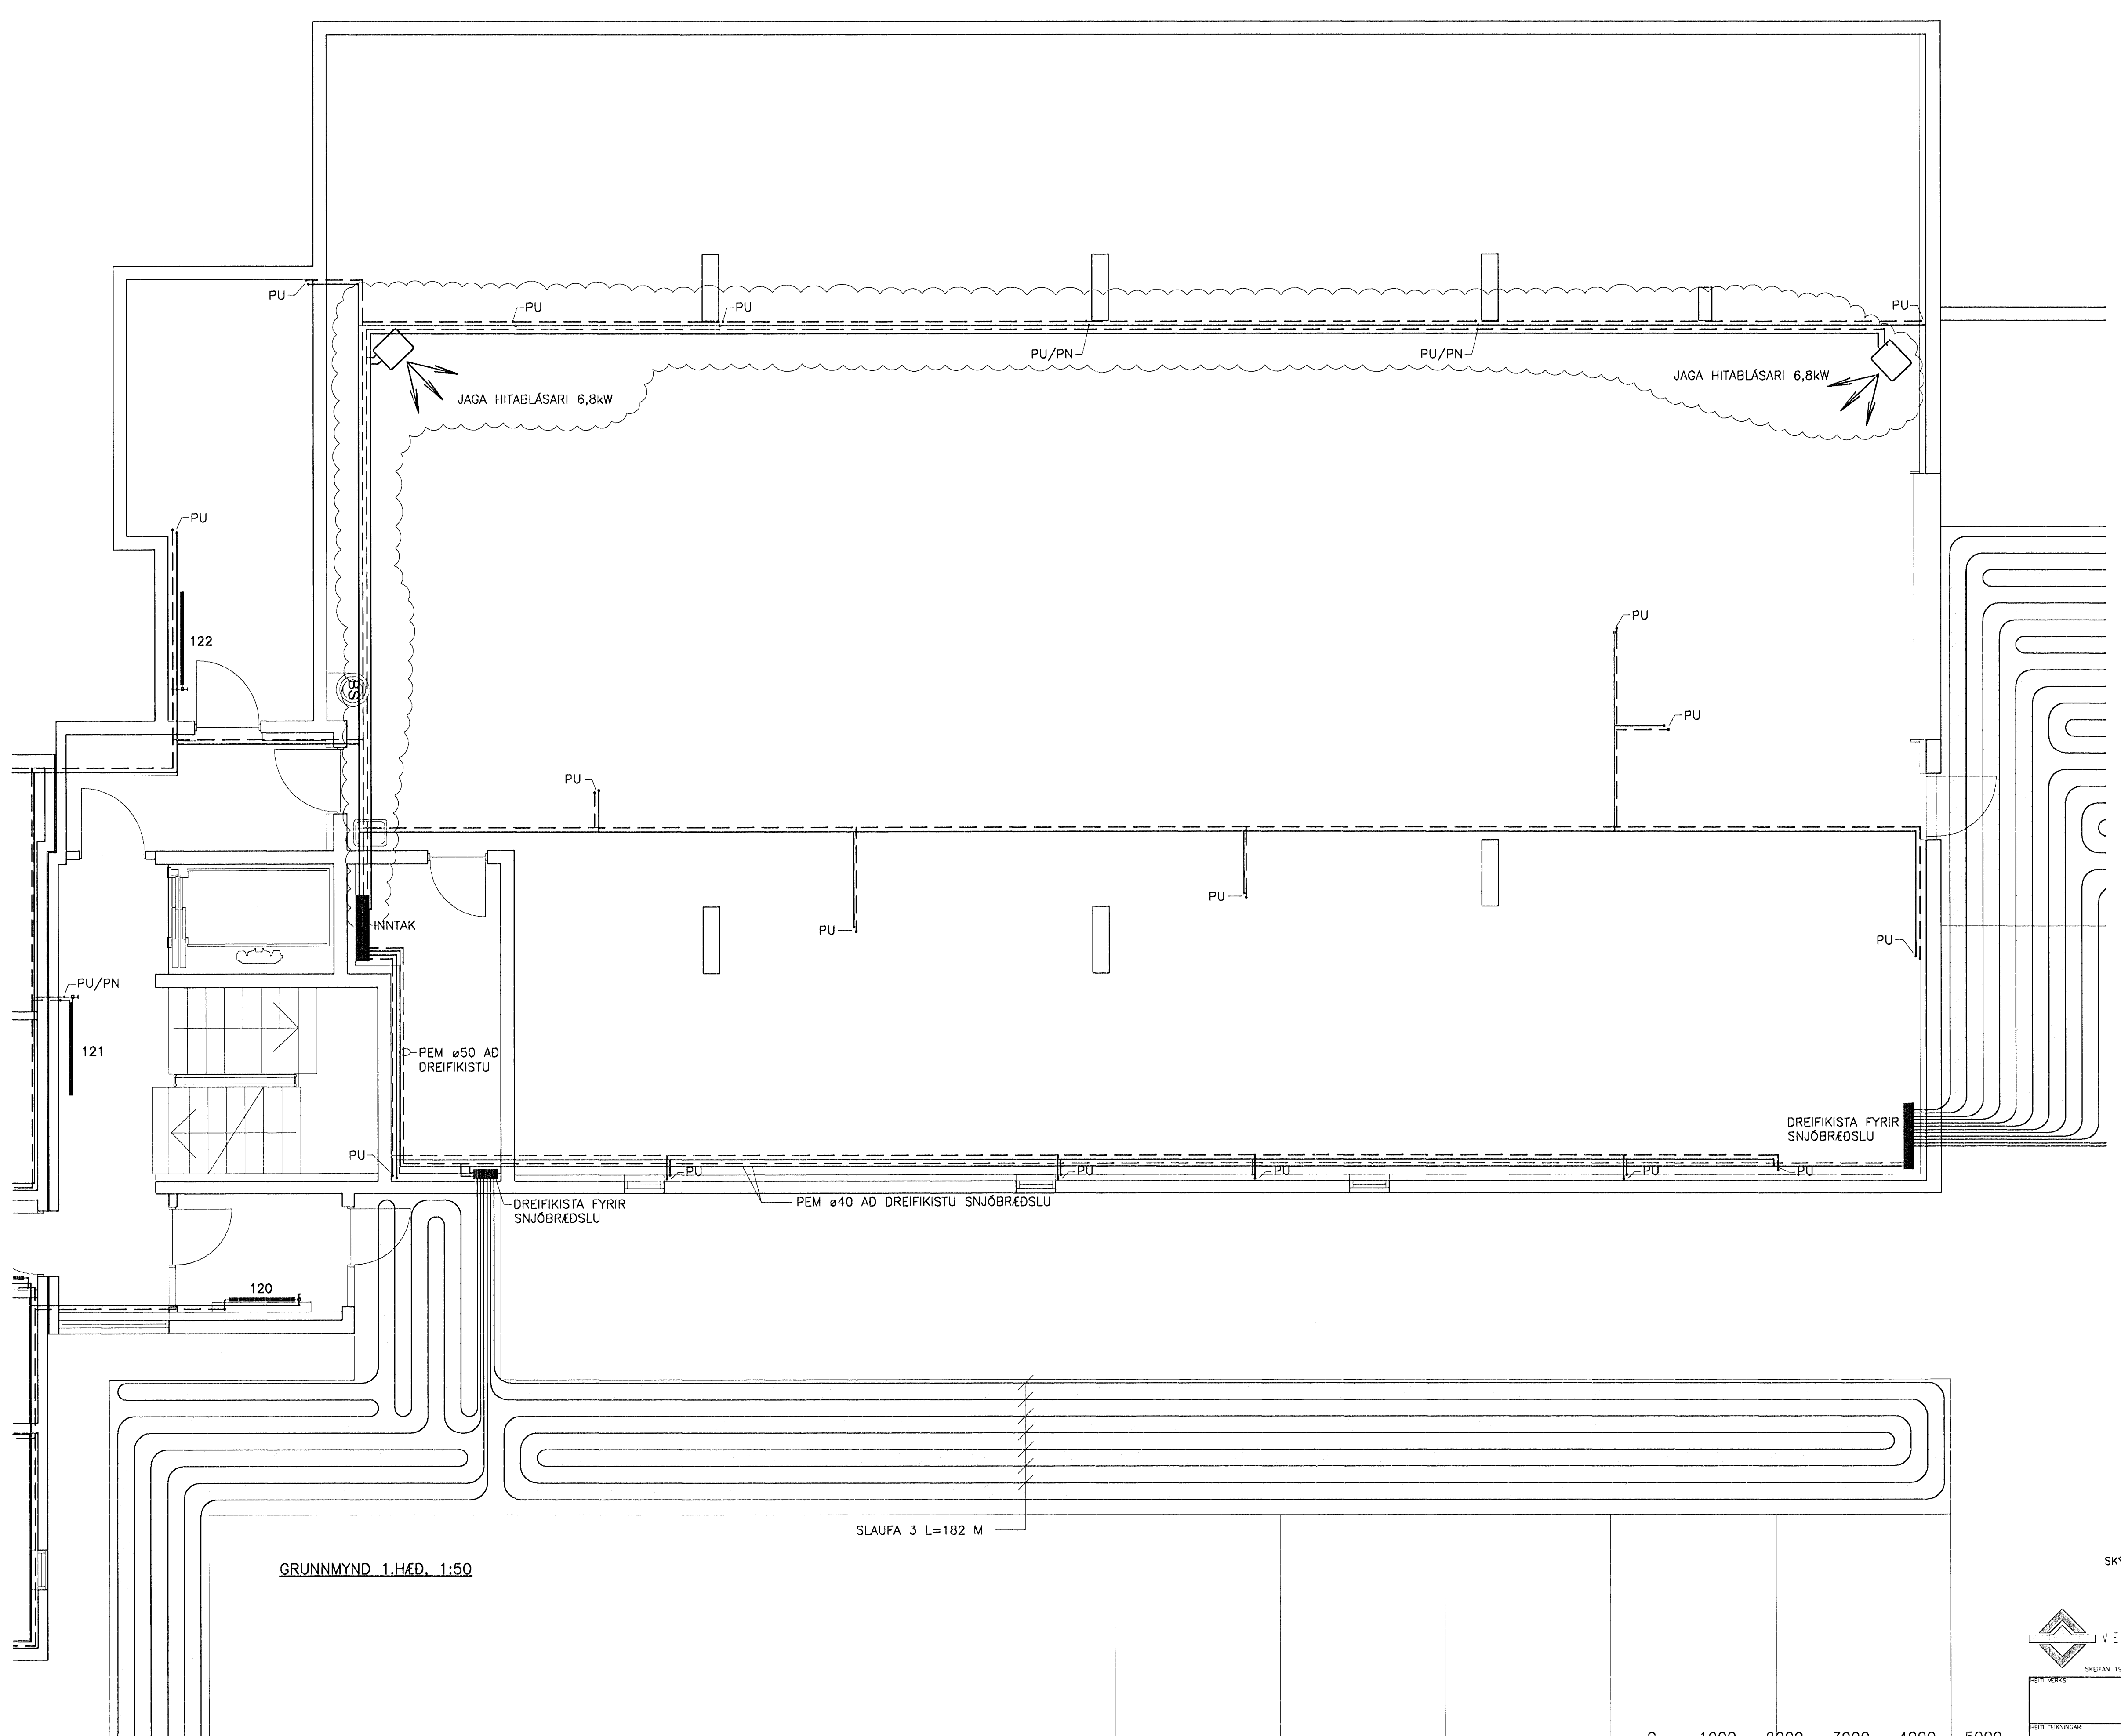

LYKILMYND

Mottað: ISK  
Samb.: 14. 8. 08  
[Signature]

SKÝRINGAR SJÁ TEIKN. NR. 510

VERKFRÉÐIÐJÓNUSTAN EHF

<b>BREKKUÁS 1-3</b> HAFNARFIRÐI	VERKFRÉÐIÐ	STEYPT HÓS	511
HITAKERI GRUNNMYND 1.HÆÐ	VERKFRÉÐIÐ	Jón Guðmundsson 280255-4329	A
1:50	VERKFRÉÐIÐ	JG	512

