



DAGI	NÚ	BREYTINGAR	SAVI
01.10.07	Δ	BLÁSARAR I BILAGEYMSLU SETTIR A SERLÖN	
01.10.07	Δ	LADNASTÆRÐUM BÆTT VD	

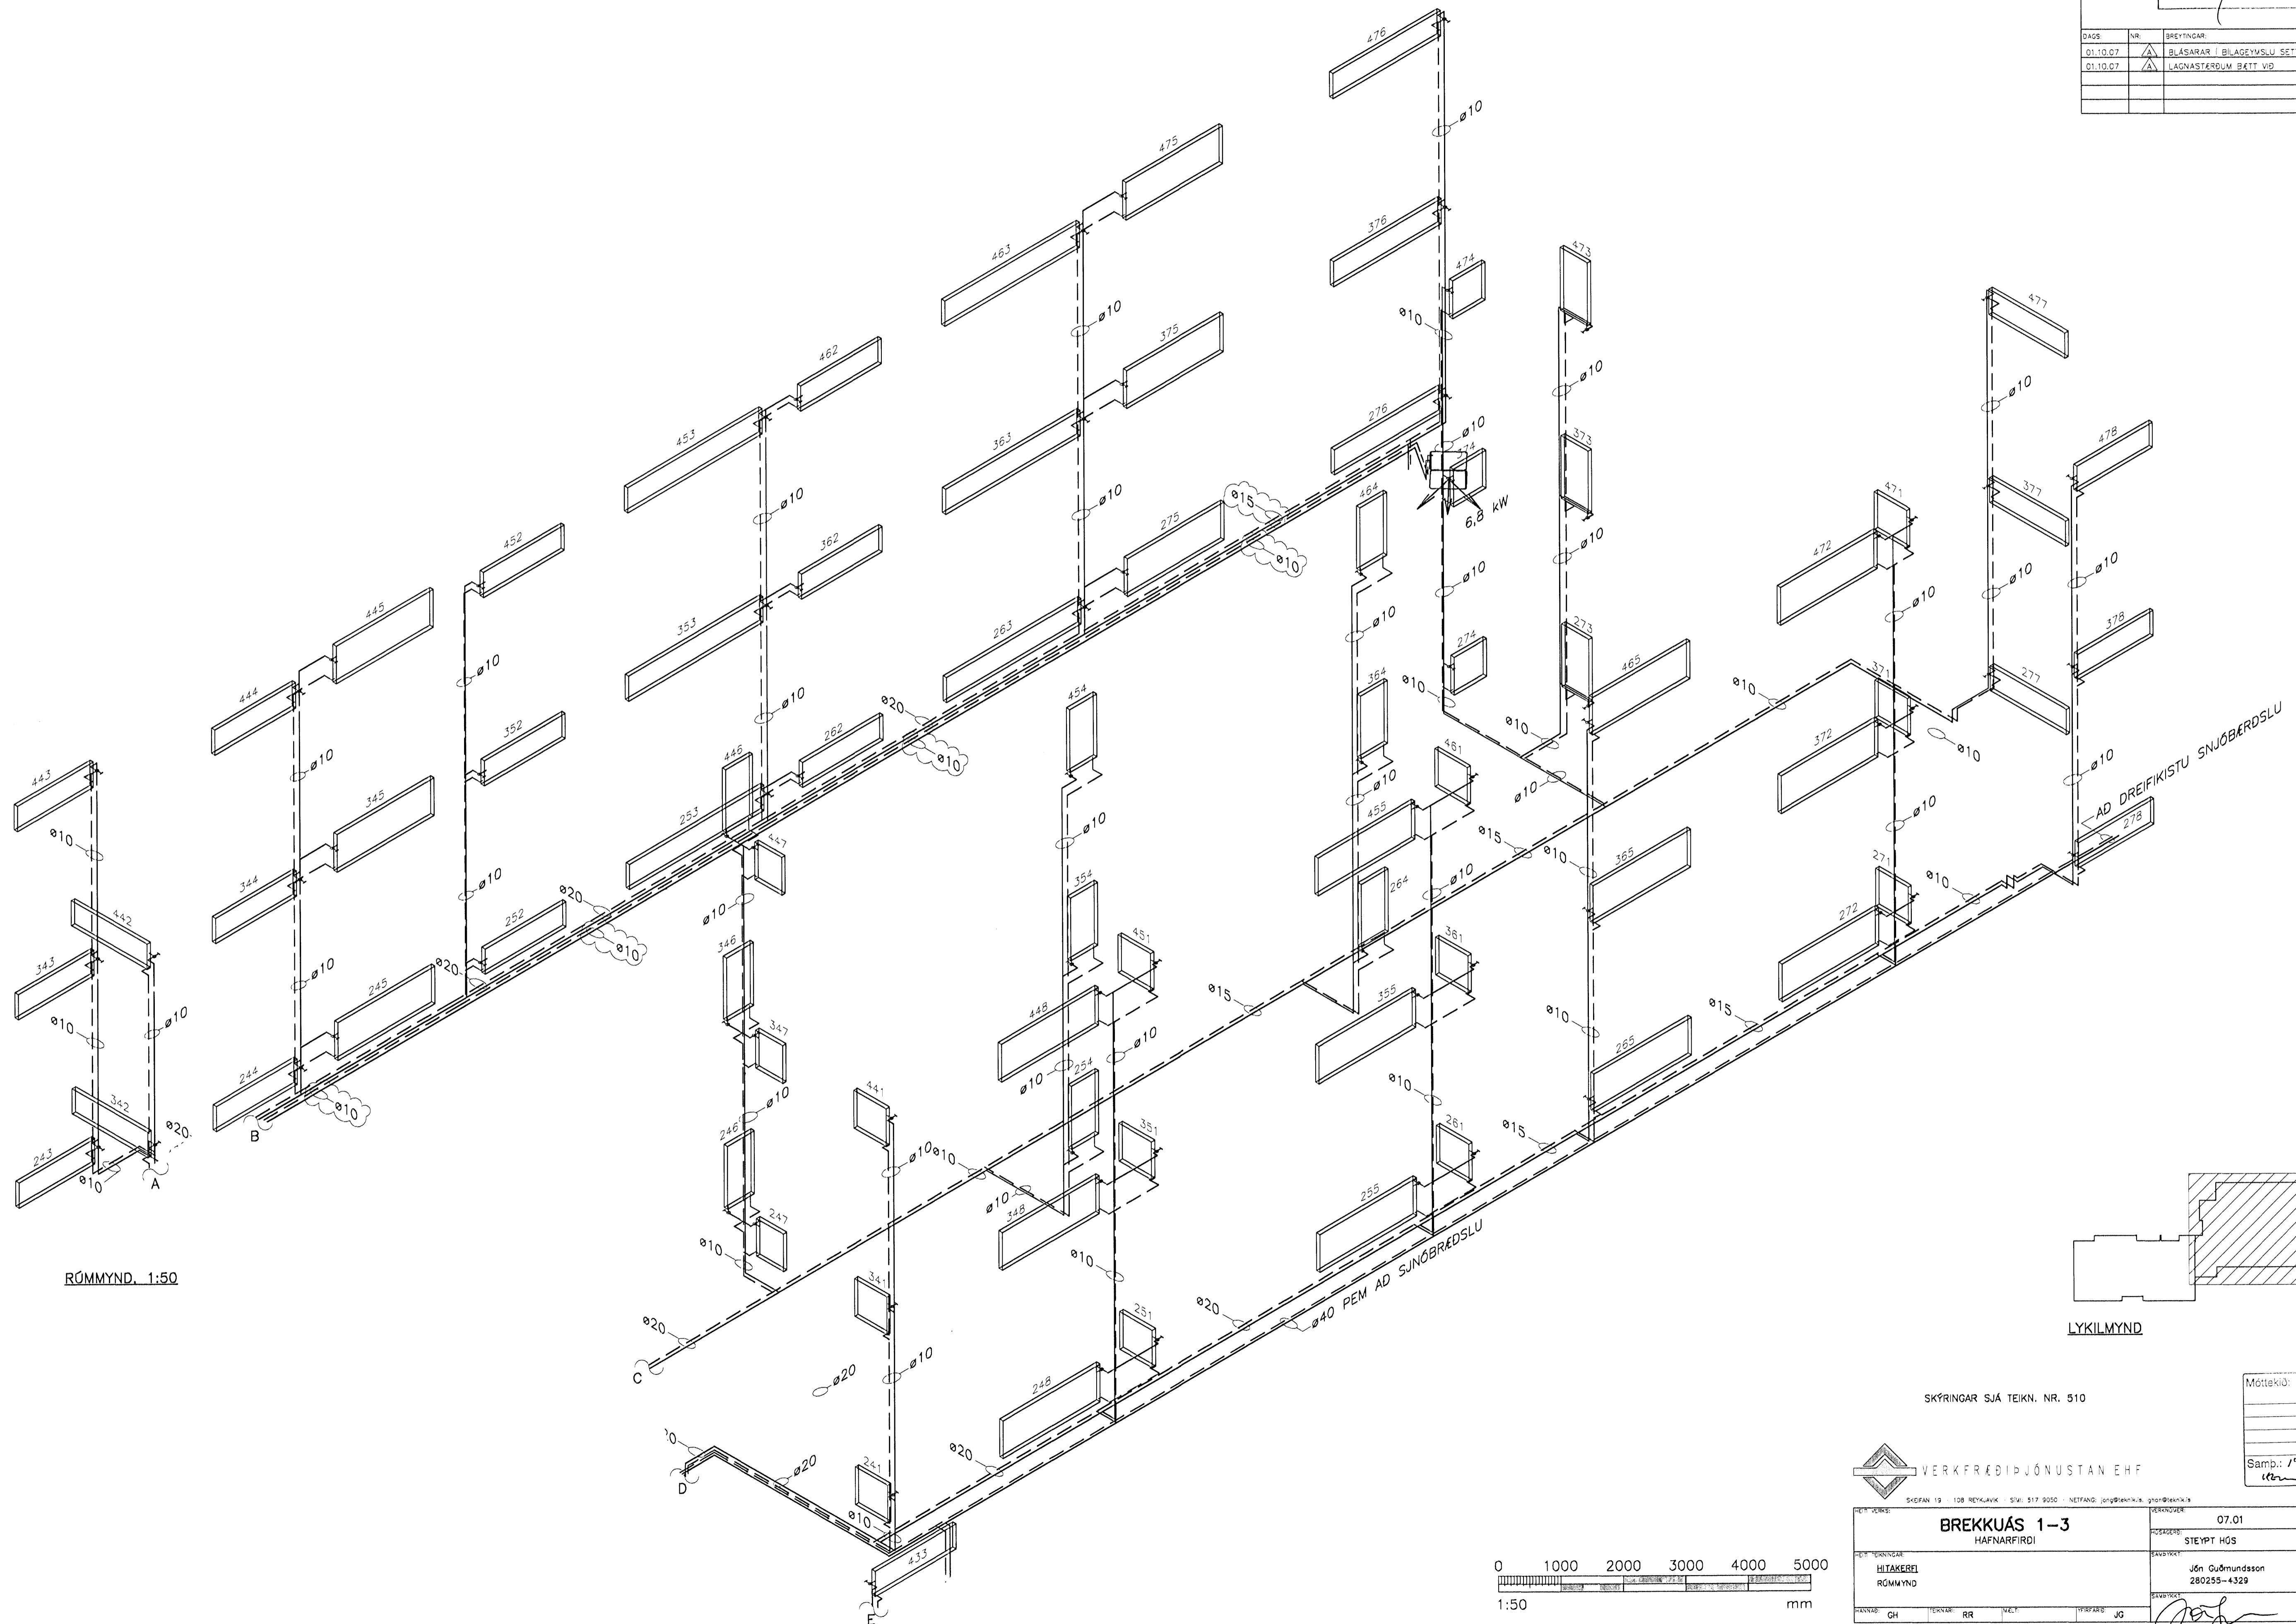

RÖMMYND 1:50

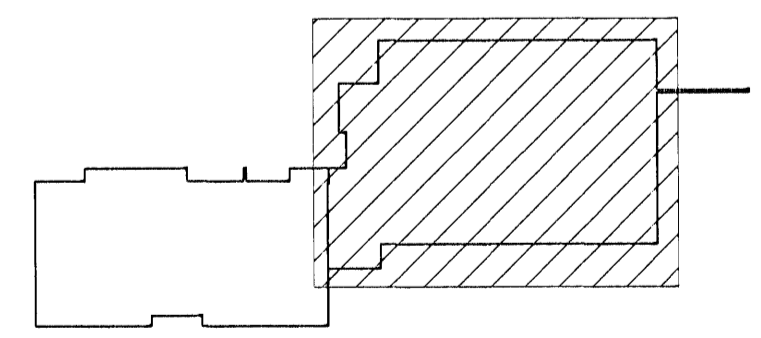

LYKILMYND

SKÝRNINGAR SJÁ TEKN. NR. 510

Mottaki: **ISK**
 Samb.: 1/4. 2. 2008
 (Signature)

VERKFRÉÐIÐJÓNUSTAN EHF


