




Grunnmynd flóttastigahúss ógilt og flutt á teikningu A-235.

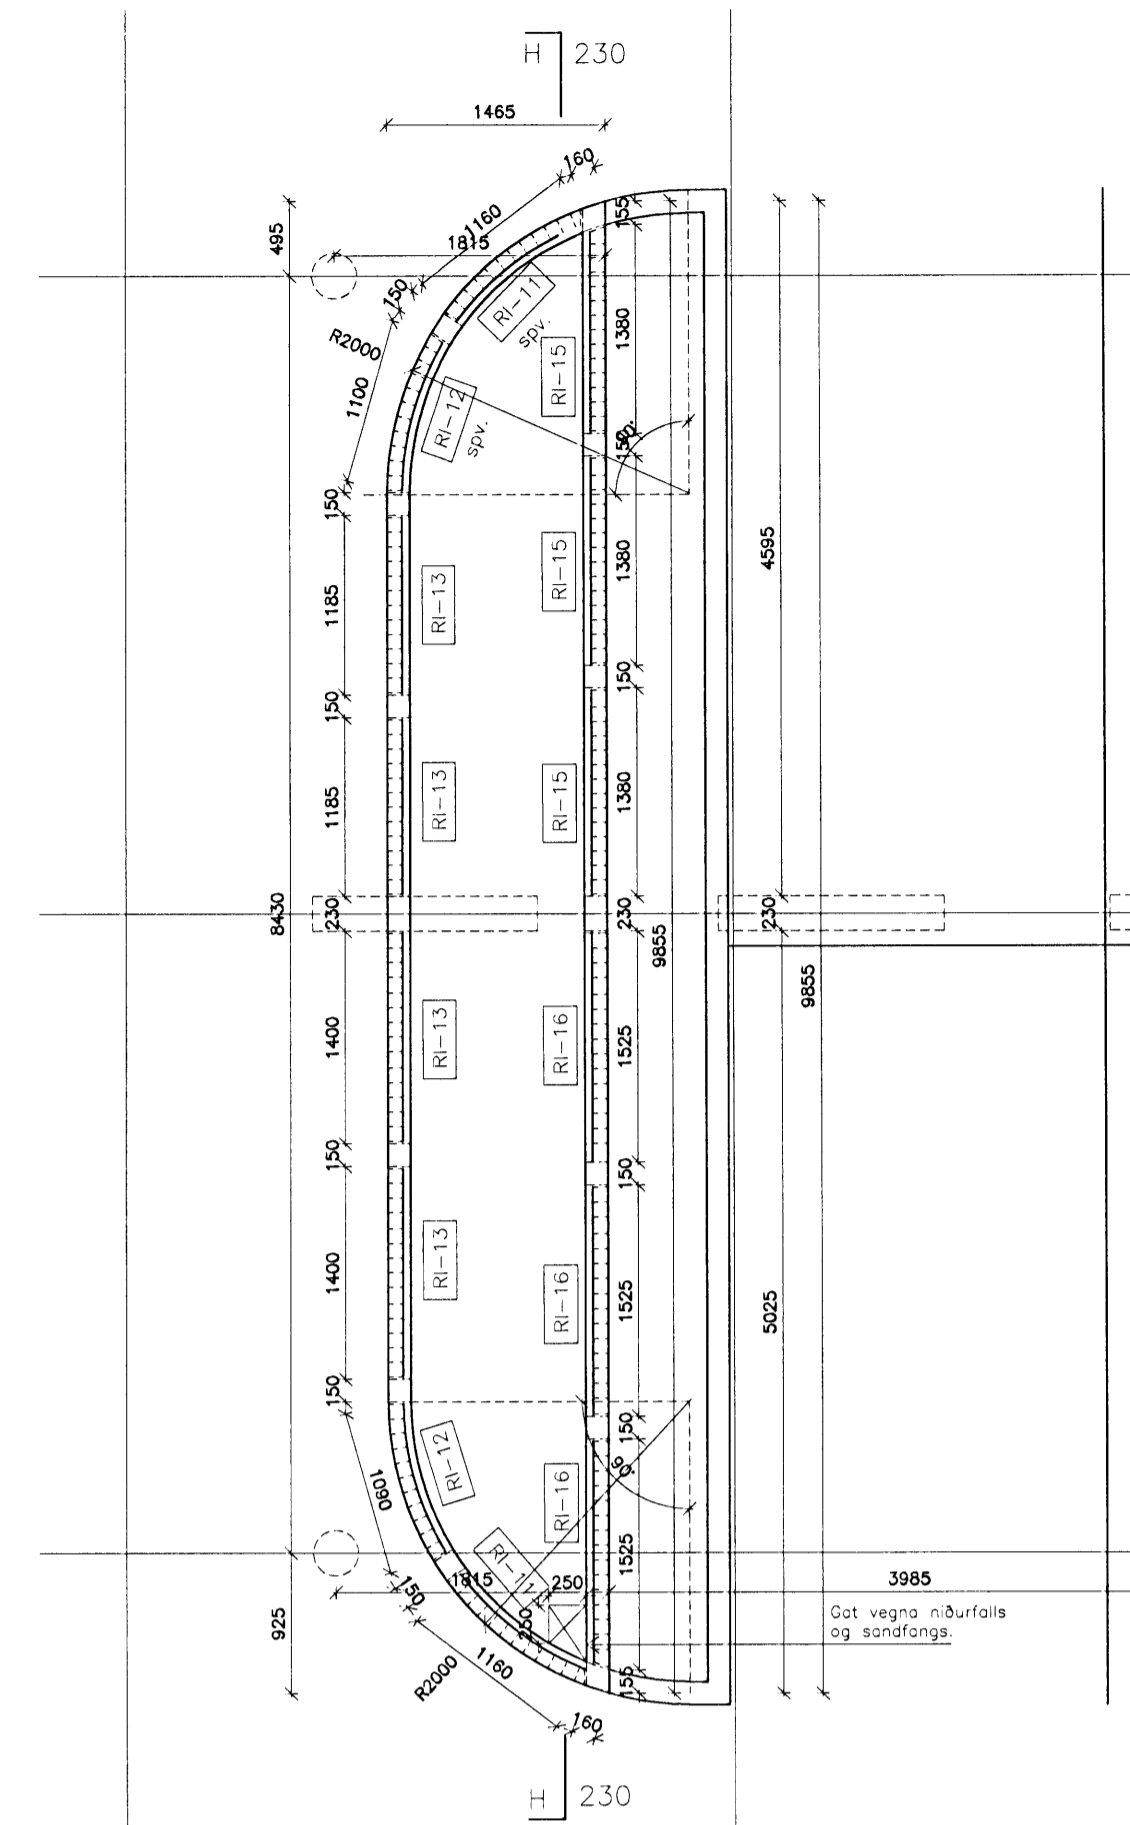

Grunnmynd nyrðra gróðurkers

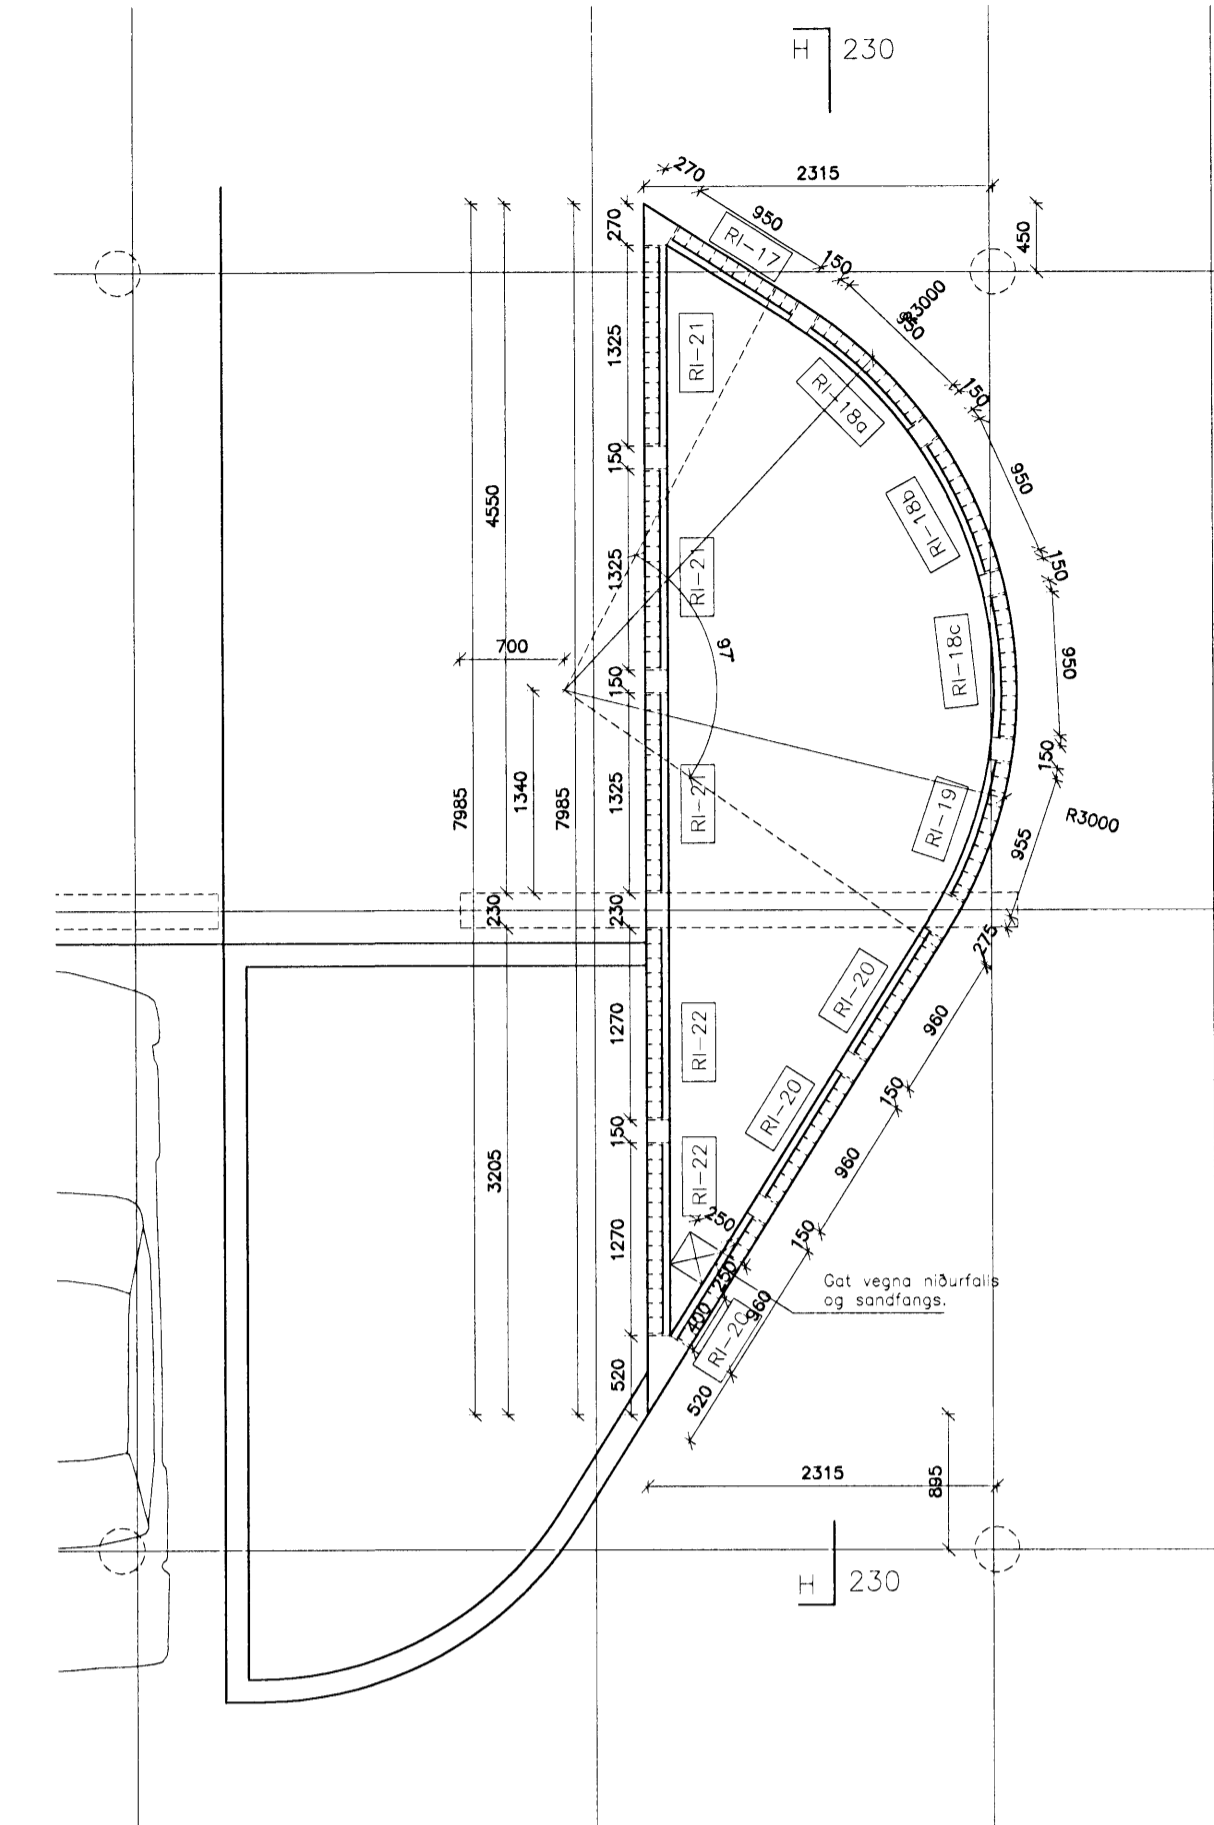


Grunnmynd syðra gróðurkers

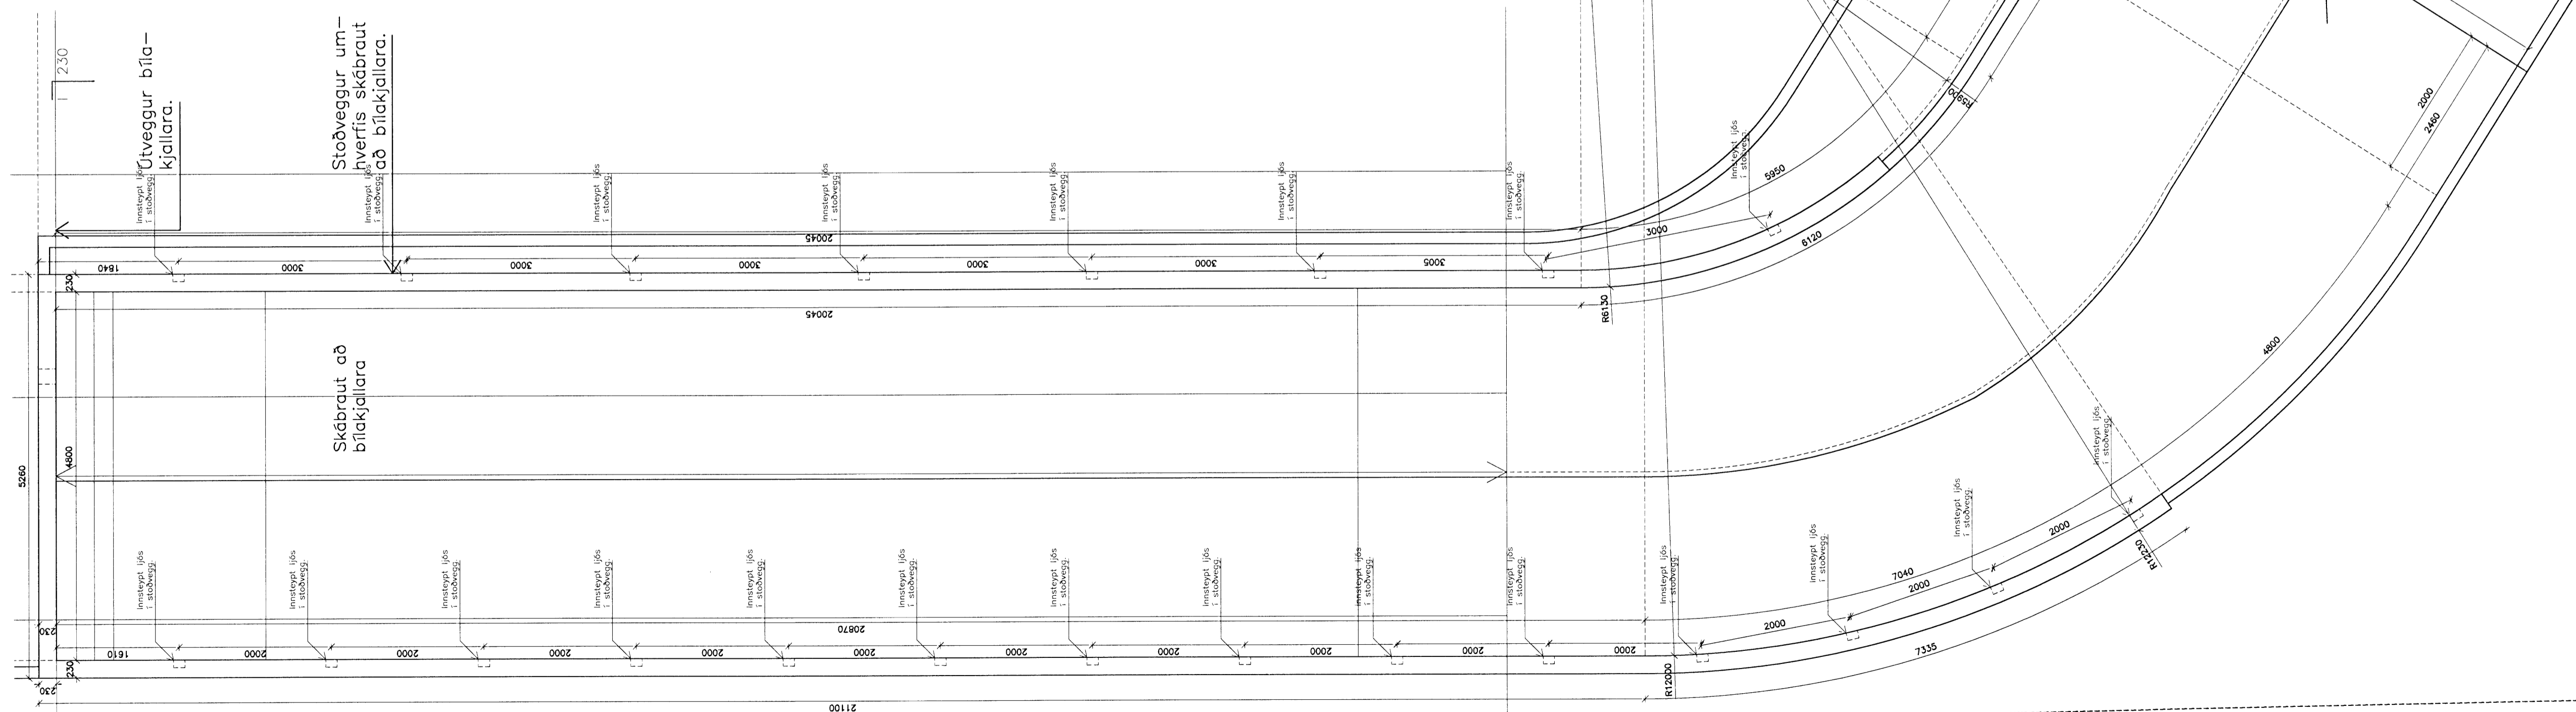

Grunnmynd skábrautar að bílakjallara

Samþykkt þann
20 OKT 2008
Byggingarfulltrúinn í Hafnarfirði
F.h. Hrólfur S. Gunnlaugsson

C:
B: Grunnm. flóttastigah. flutt á teikn. A-235. 02.10.2008
A: Innsteypt ljós í stöðveggi og sniðþilur. 14.05.2008
BREYTINGAR: DAGS:

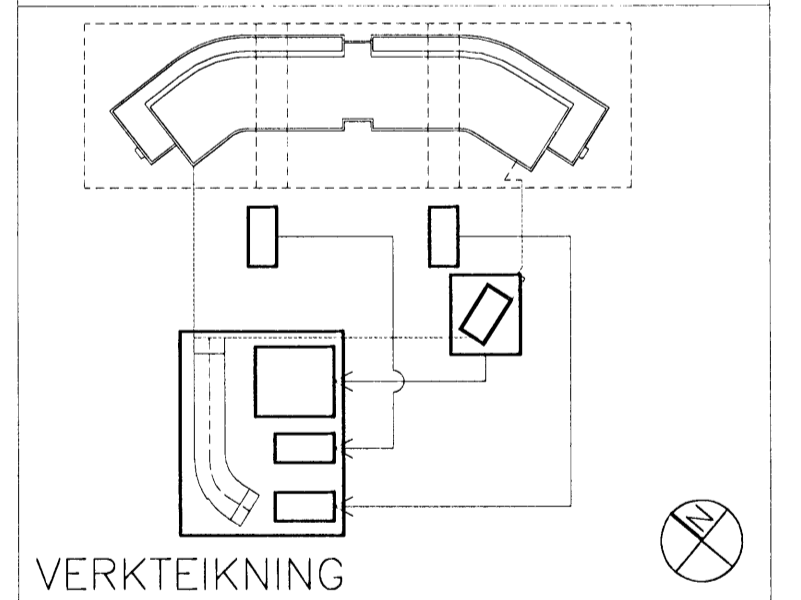

Dalshraun 3, Hafnarfirði
Ris ehf
VERK: DALS 0608
KVARDI: 1:50
DAGS: 16.04.2008
GRUNNMYND 1. HÆÐAR
BLAD 4 AF 4
TEIKN: ÖB
SKRÁ: 0608-Grunnur.dwg

ÚTI INNI
ARKITEKTAR
ÞINGHOLTSTRÆTI 27 101 REYKJAVÍK
SÍMAR 5527660 & 5627660 FAX 5527661
NETFANG u@u.is
VEFFANG <http://www.u.is>
BALDUR Ó. SVAVARSSON ARKITEKTAR FAI
120357-5149
JÓN ÞÓR ÞORVALDSSON ARKITEKTAR FAI
021256-7579

B
A-211