



(teikn. nr. 21-08)

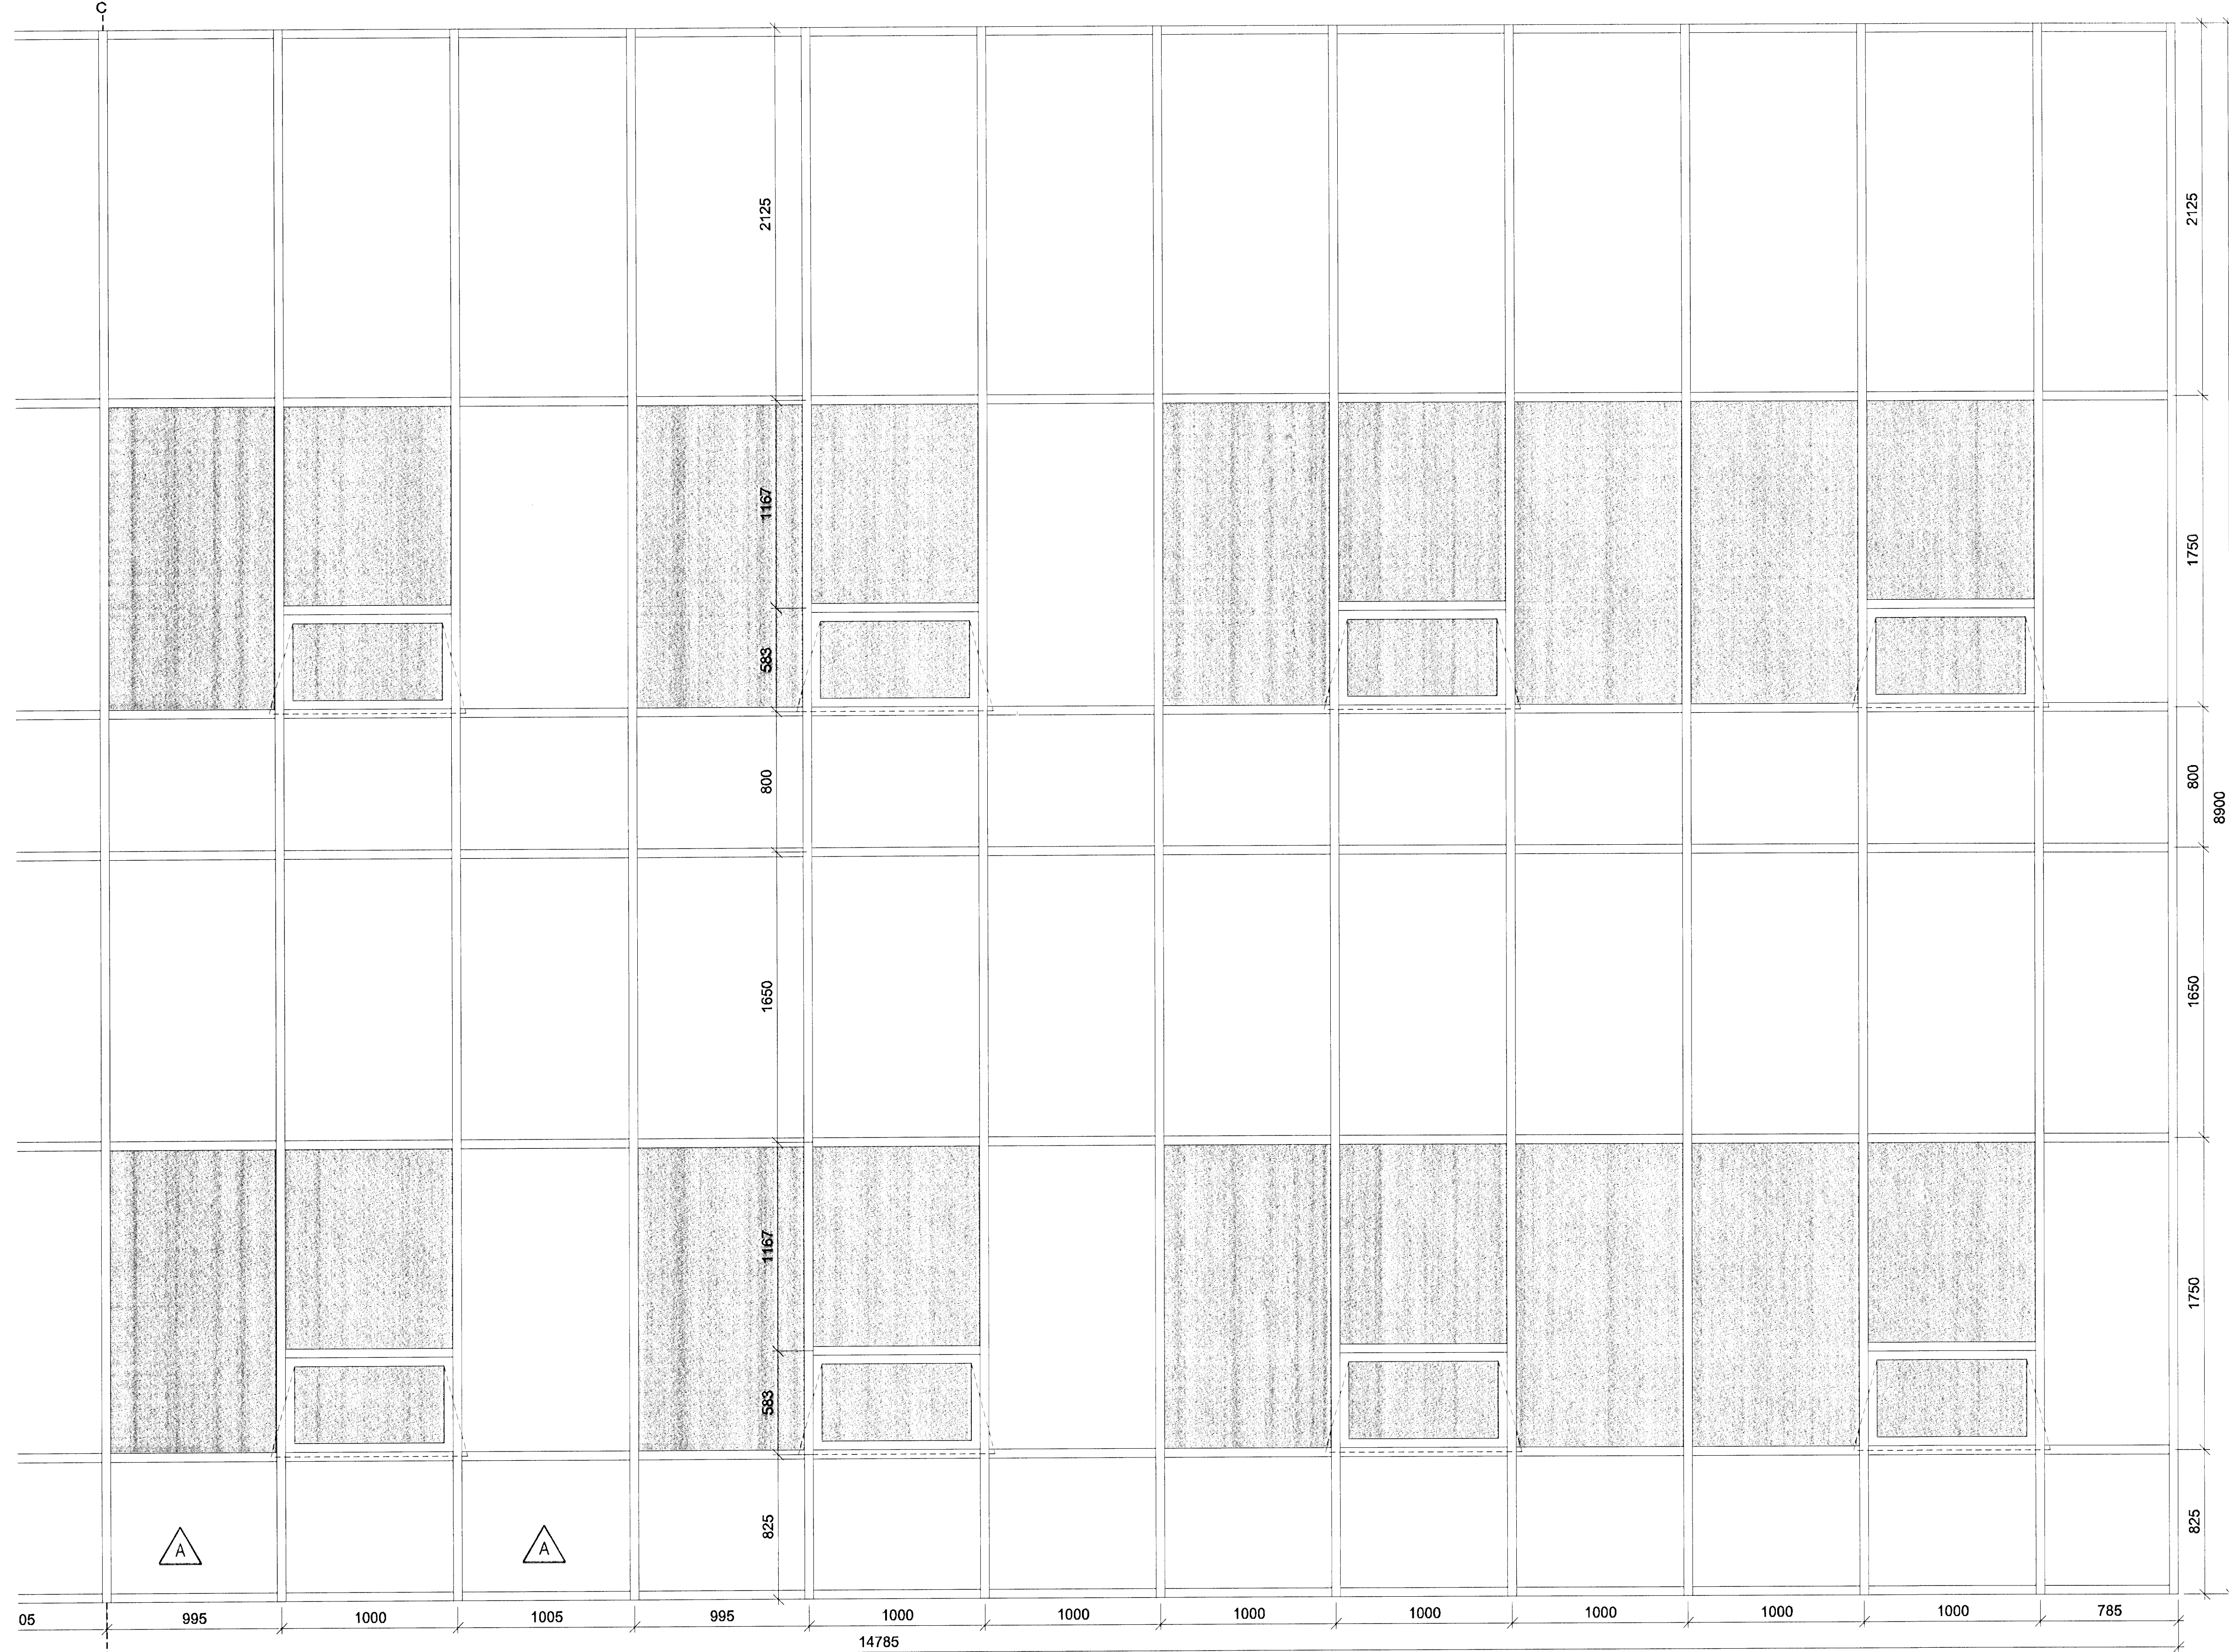

(teikn. nr. 21-08)

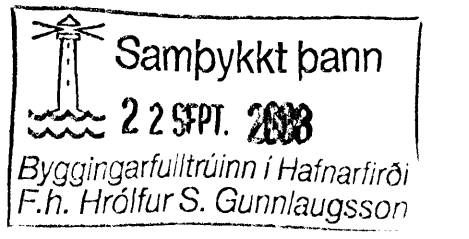


SKÝRINGAR

Sjá teikningu nr: 21-01 og 21-05


A	ÖI	HMH	09.07.2008
---	----	-----	------------

Póstum hlíðrað til tíl samræmingar v/ð uppsteytt gluggatop

ÚTGÁFA	TEKNAÐ	SAMÞYKKT	LAGS
BREYTINGAR			

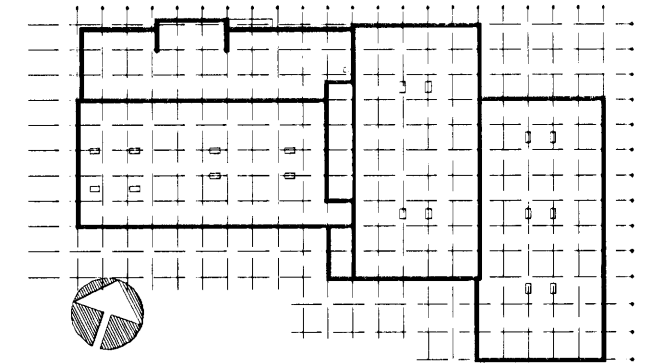

ASK Arkitektar  
Gönguötu 9  
101 Reykjavík  
Sími 515 0000  
Fax 515 0319  
www.ask.is

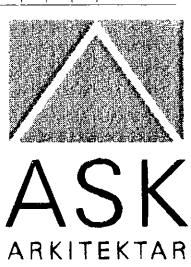

Ártun aðalhönnuðar

Hekki Már Halldórsson arkitekt FAI, XL 301258-7049

GJÁHELLA 4, HAFNARFIRÐI HÉÐINN

HEITI TEKNINGAR	SKV. I A1
VERKTEIKNINGAR	1:20
GLUGGAKERFI	TEKNAÐ
NORÐUR HLÍÐ	HMH / ÖI
	LAGS
	28.03.2008

VERK NÚM.	NÚMÉR TEKNINGAR	ÚTGÁFA
06124	21-09	A