


SKÝRINGAR
Sjá teikningu nr. 21-01

A OI HMH 01.08.2008

ÚTGAFA
BREYTINGAR

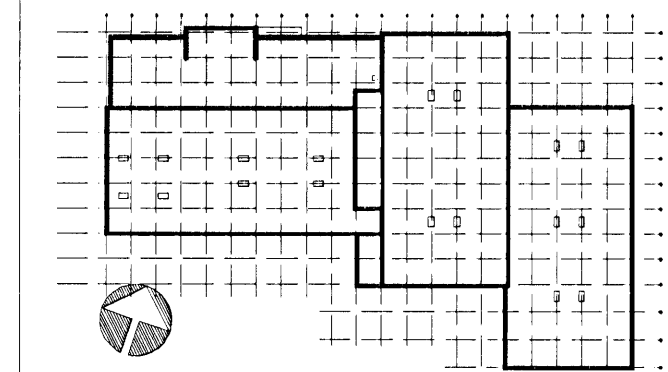

ASK Arkitektar
Gangvegur 9
101 Reykjavík
Sími 515 0300
Fax 515 0319
www.ask.is



Árþun aðalhönnuðar:

Helgi Már Hallbjörnsson arkitekt FAI, kt. 301258-7049

GJÁHELLA 4, HAFNARFIRÐI
HÉÐINN

VERKFERNI
HEITI TEIKNINGAR
VERKTEIKNINGAR
VÖRUHURÐIR

MKV. I A1
1:20
HMH / OI

28.03.2008

06124 21-04 A