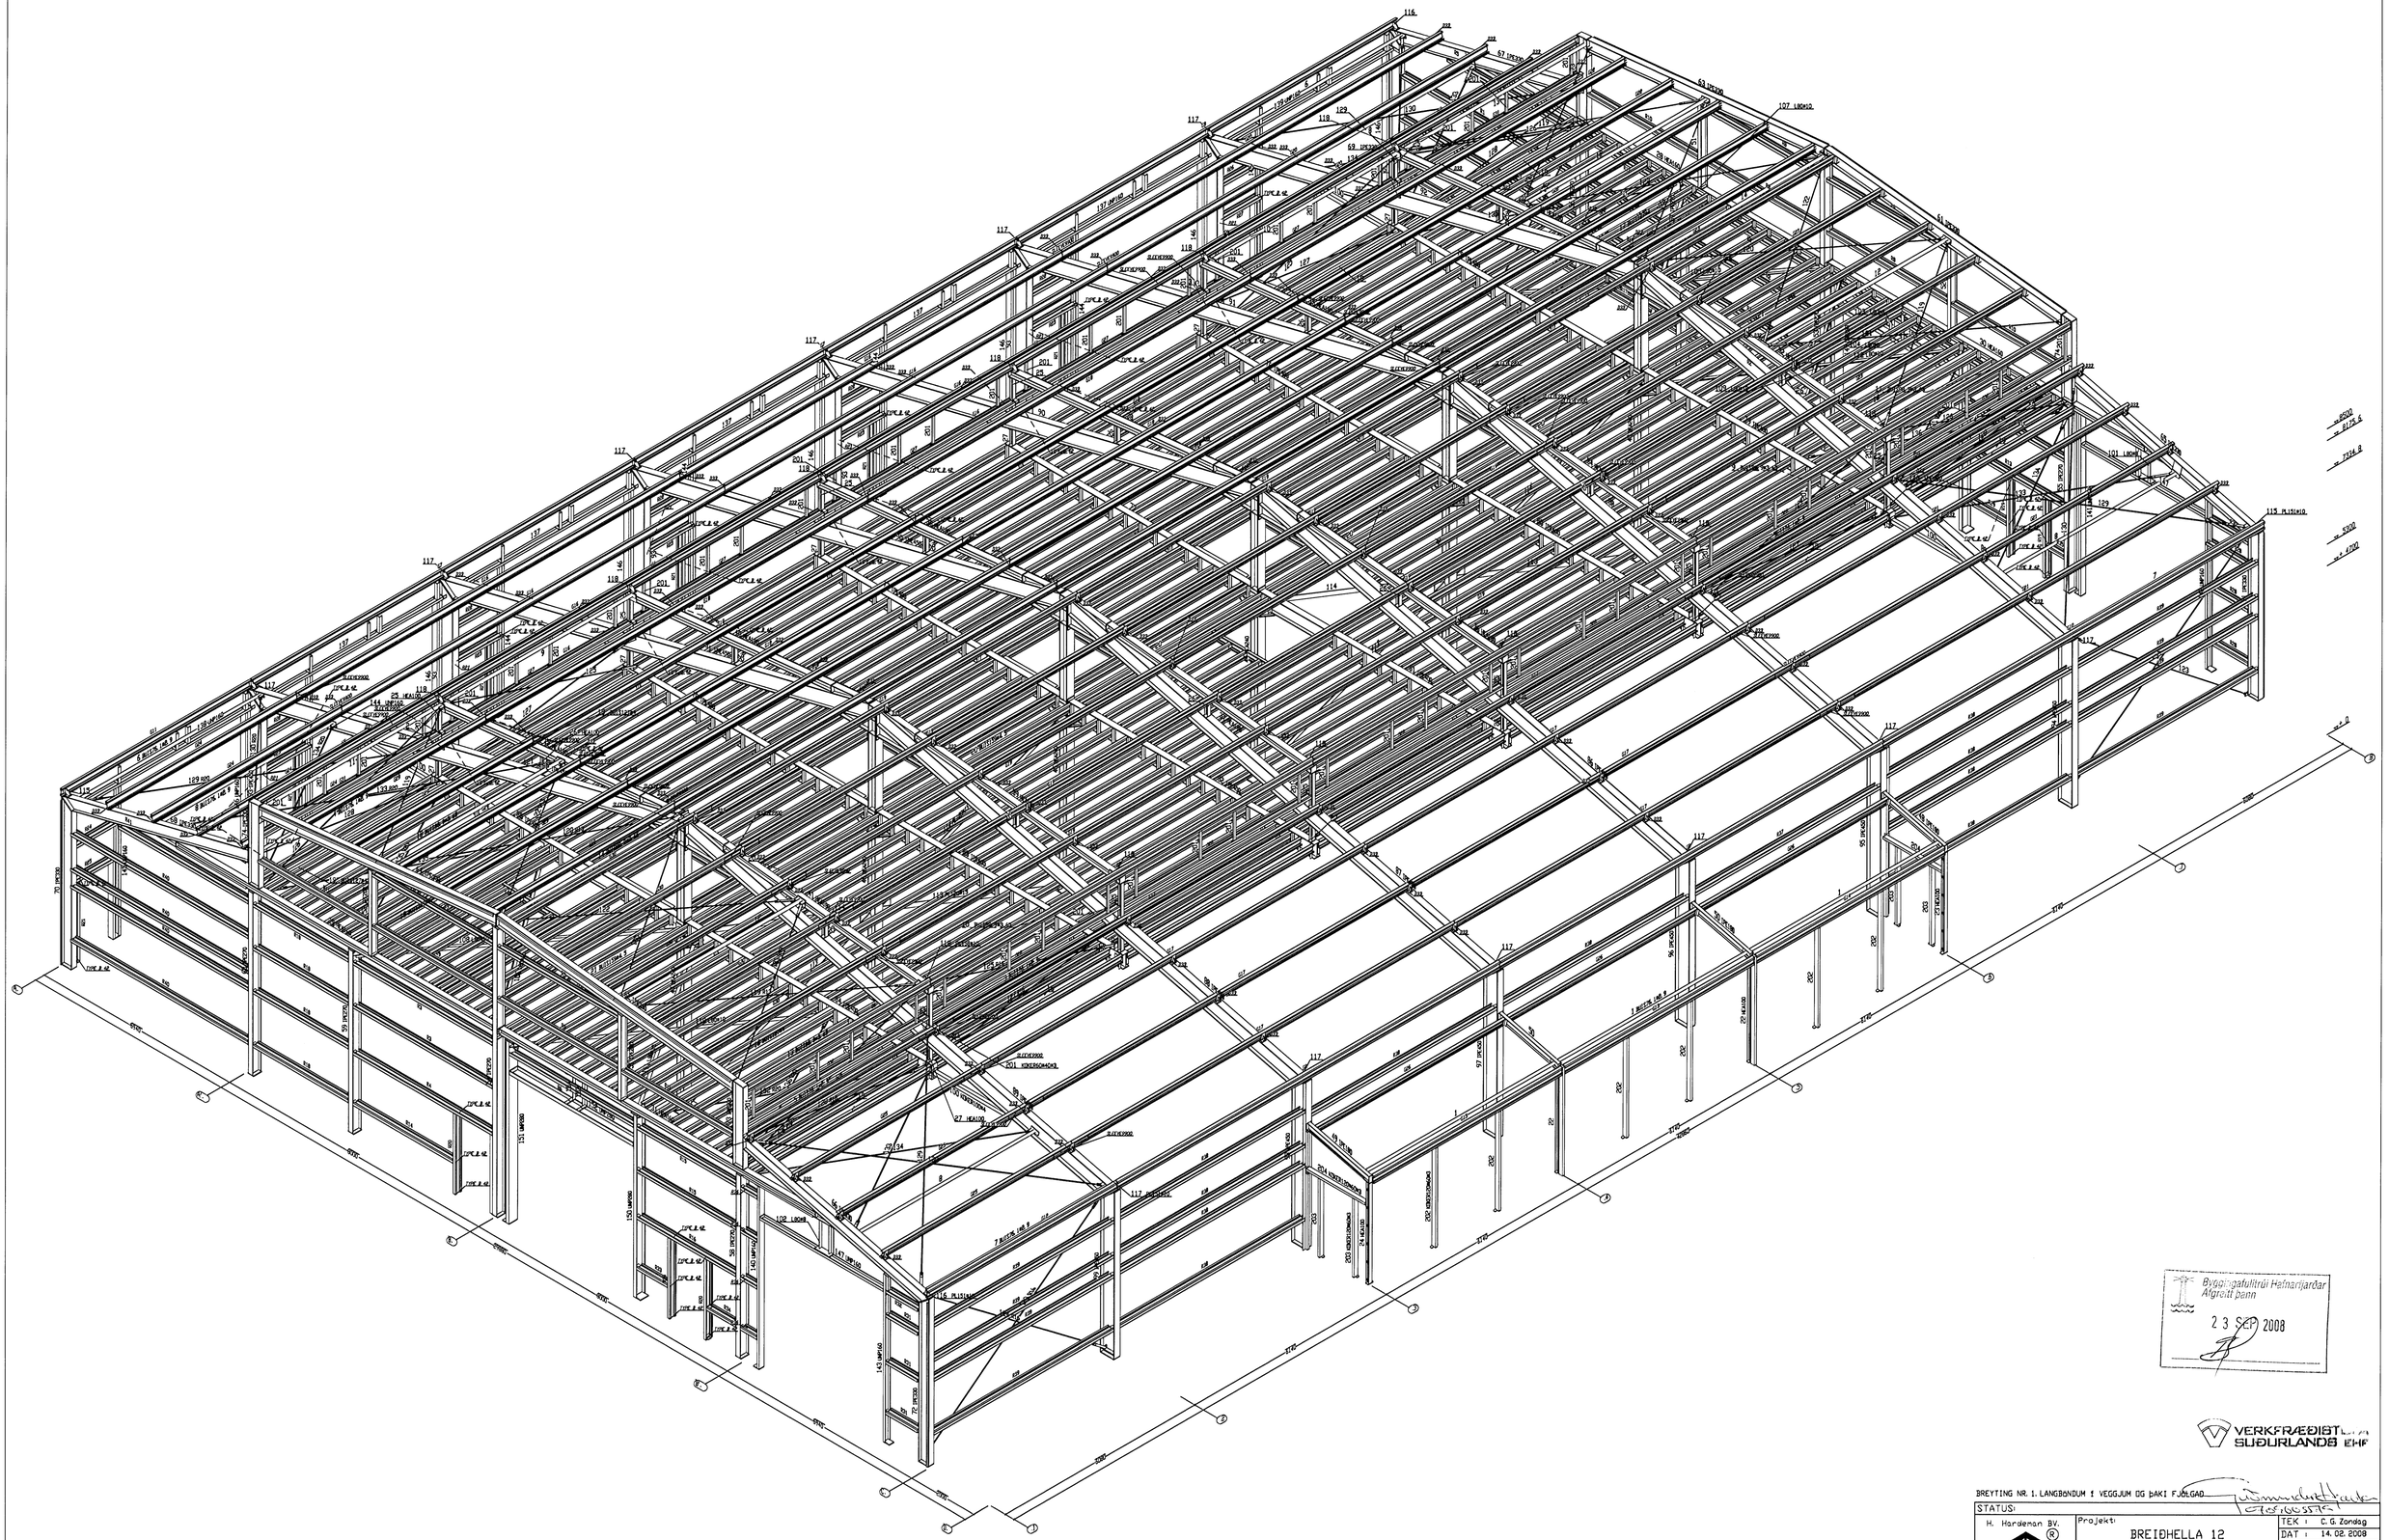

Byggingafulltrúi Hafnarfjarðar
Afgreitt þann
23 SEP 2008

VERKFRÆÐIÐJAN SUÐURLANDS EHF

BREYTING NR. 1. LANGBÖNDUM Í VEGGJUM OG ÞAKI FJÓLGAD

STATUS:

H. Hardenan BV. Constructief bezig	Projekt: BREIÐHELLA 12 HAFNARFIRÐI Opdrachtgever: Landstolpi EHF	TEK : C.G. Zondag DAT : 14.02.2008 WIJZ: 31.03.2008
	Onderwerp: Steelstructure 3D	BLADNR: A05_PS
	Postbus 376 3900 AJ Veenendaal Tel: 0318-521700 Fax: 0318-540651	WERKNR: 51042