


SKÝRINGAR

Almennar skýringar sjá teikningu P0 000 og P0 001

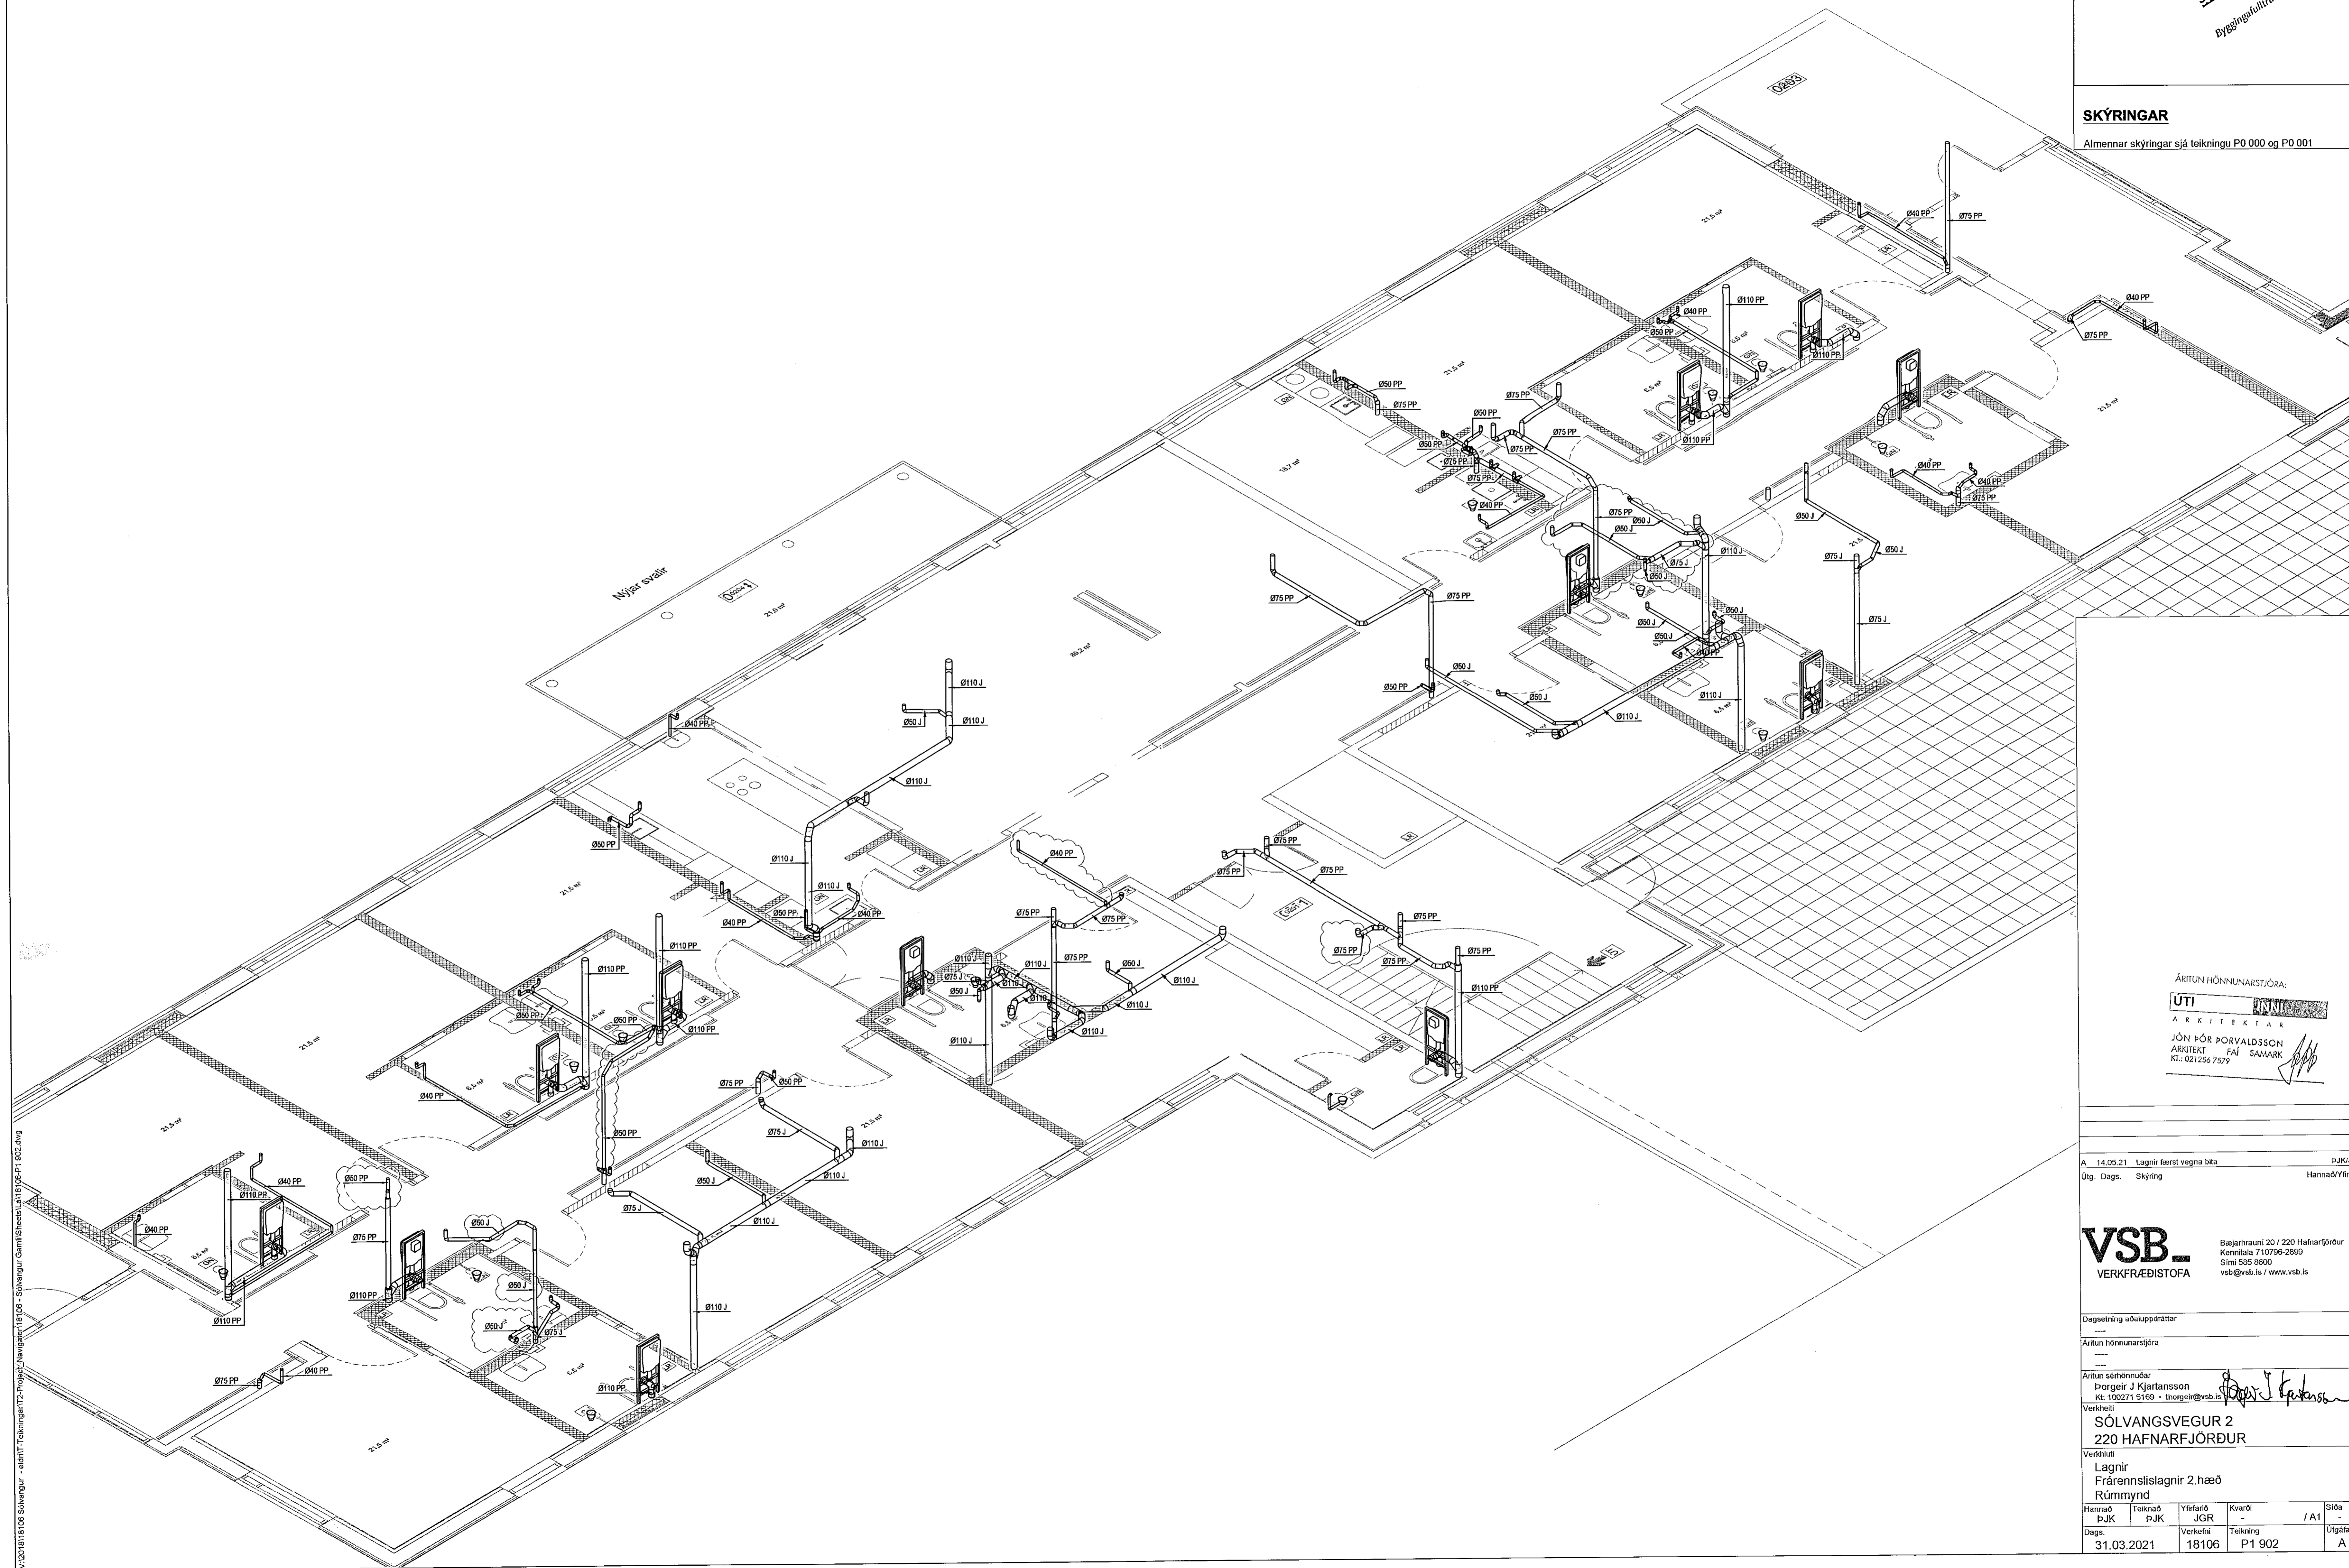

ÁRITUN HÖNNUNARSTJÓRA:
ÚTI **ARKITEKTAR**
JÓN ÞÓR ÞORVALDSSON
ARKITEKT FAI SAMMÁRK
Kt.: 021256 7579

VSBS
VERKFRÆÐISTOFA

Bæjarhrauni 20 / 220 Hafnarfjörður
vsb@vsb.is / www.vsb.is

Dagsetning aðlokuppráttar
Áritun hönnunarstjóra

Áritun sérhönnuðar
Þorgerir J. Kjartanarson
Kt.: 100271 5169 - thorg@vsb.is

Verkefni
**SÖLVANGSVEGUR 2
220 HAFNARFJÖRÐUR**

Verkefni
Lagnir
Rúmmynd

Hannað BJK	Teiknað JGR	Yfirfarið JGR	Kvarði -	Síða / A1
Dags. 31.03.2021	Verkefni 18106	Teikning P1 902	Útgáfa A	

