


SKÝRINGAR

Almennar skýringar sjá teikningu P0 000 og P0 001

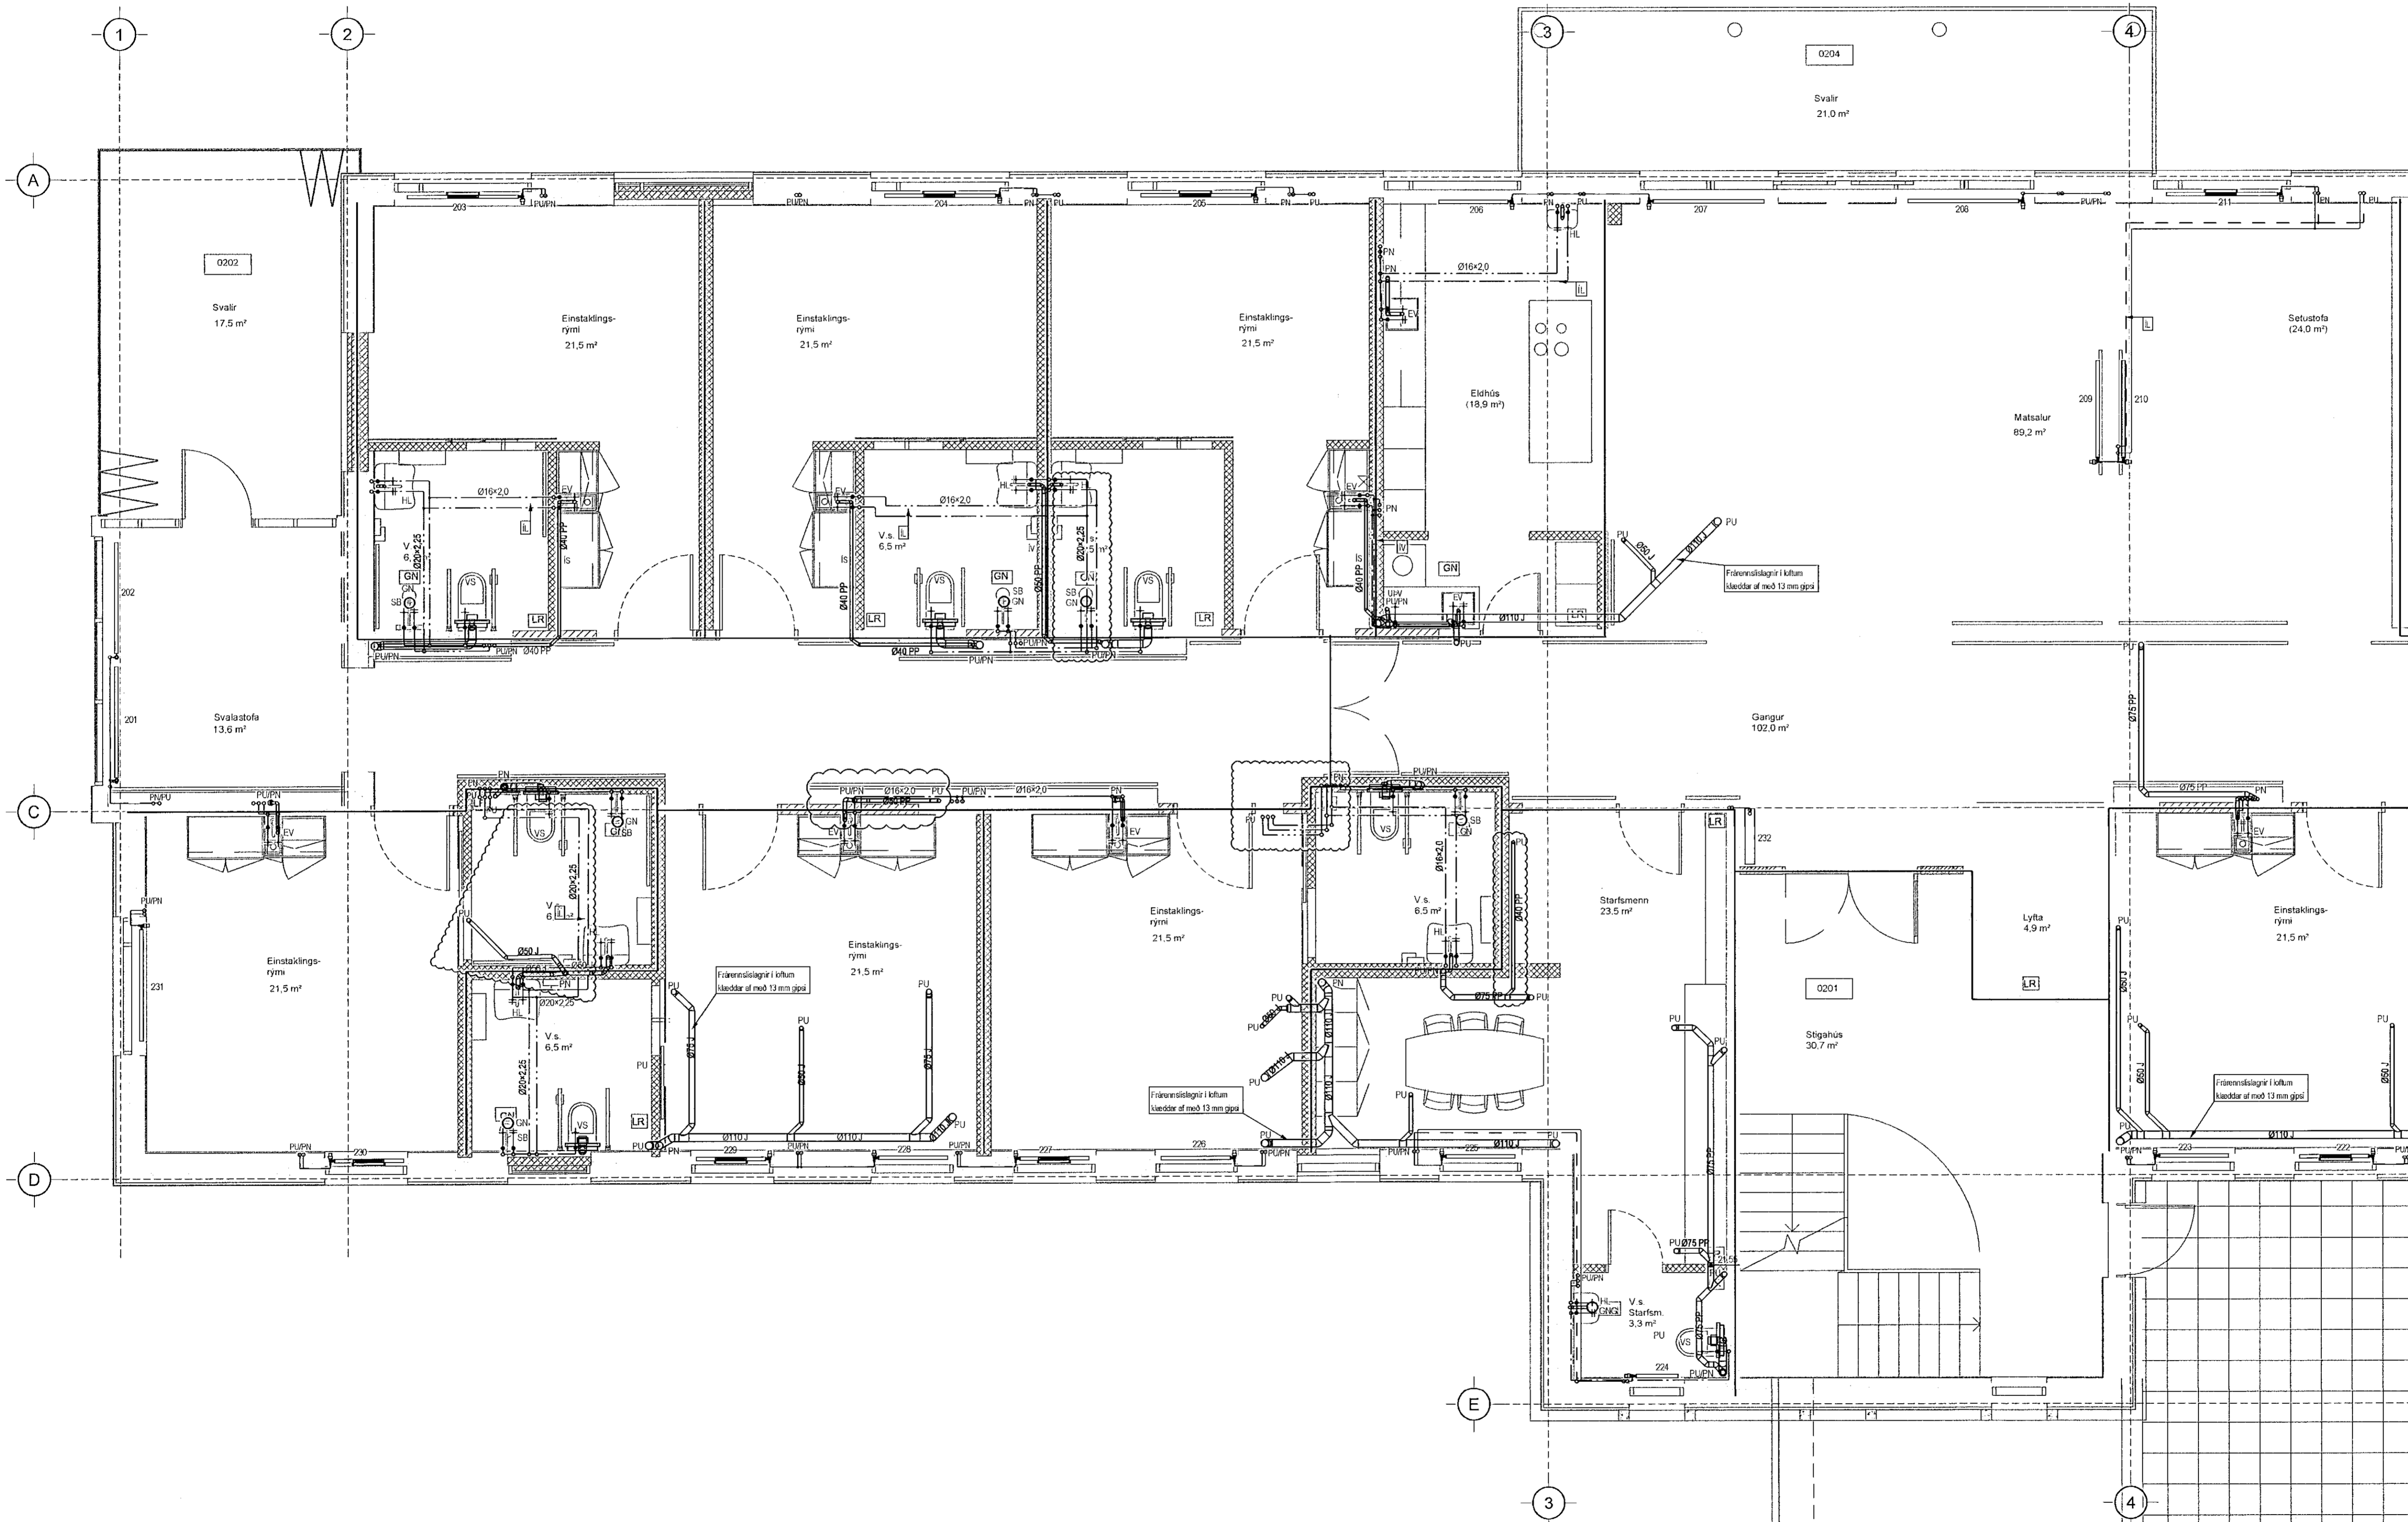

ÁRITUN HÖNNUNARSTJÓRA:
ÚTI
ARKITEKTAR
JÓN ÞÓR ÞORVALDSSON
ARKITEKT FAJ SAMARK
KT.: 021256 7579

A 14.05.21 Lagnir færst vegna bita
Útg. Dags. Skýring
PJK/JGR
Hannað/Ylfránó

VSB.
VERKFRÆÐISTOFA
Bergstraumi 20 / 220 Hafnarfjörður
Keramikla 7 10706-2889
Sími 585 8600
vsb@vsb.is / www.vsb.is

Dagsetning aðaluppráttar
Áritun hönnunarsjóra
Áritun sérhönnuðar
Þorgeir J Kjartansson
Kt: 100271 5169 • thorgeir@vsb.is
Verkhúsi
SÖLVANGSVEGUR 2
220 HAFNARFJÖRÐUR
Verkhúsi
Lagnir
Hreinlætis- og hitalagnir 2.hæð
Grunnmynd 1

Hannað PJK	Teiknað PJK	Ylfránó JGR	Kvarði 1:50	/ A1	Síða -
Dags. 31.03.2021	Verkefni 18106	Teikning P2 021	Útgáfa A		