Samþykkt þann
04. júní 2021
Byggingafulltrúinn í Hafnarfirði

SKÝRINGAR

Almennar skýringar sjá teikningu P0 000 og P0 001

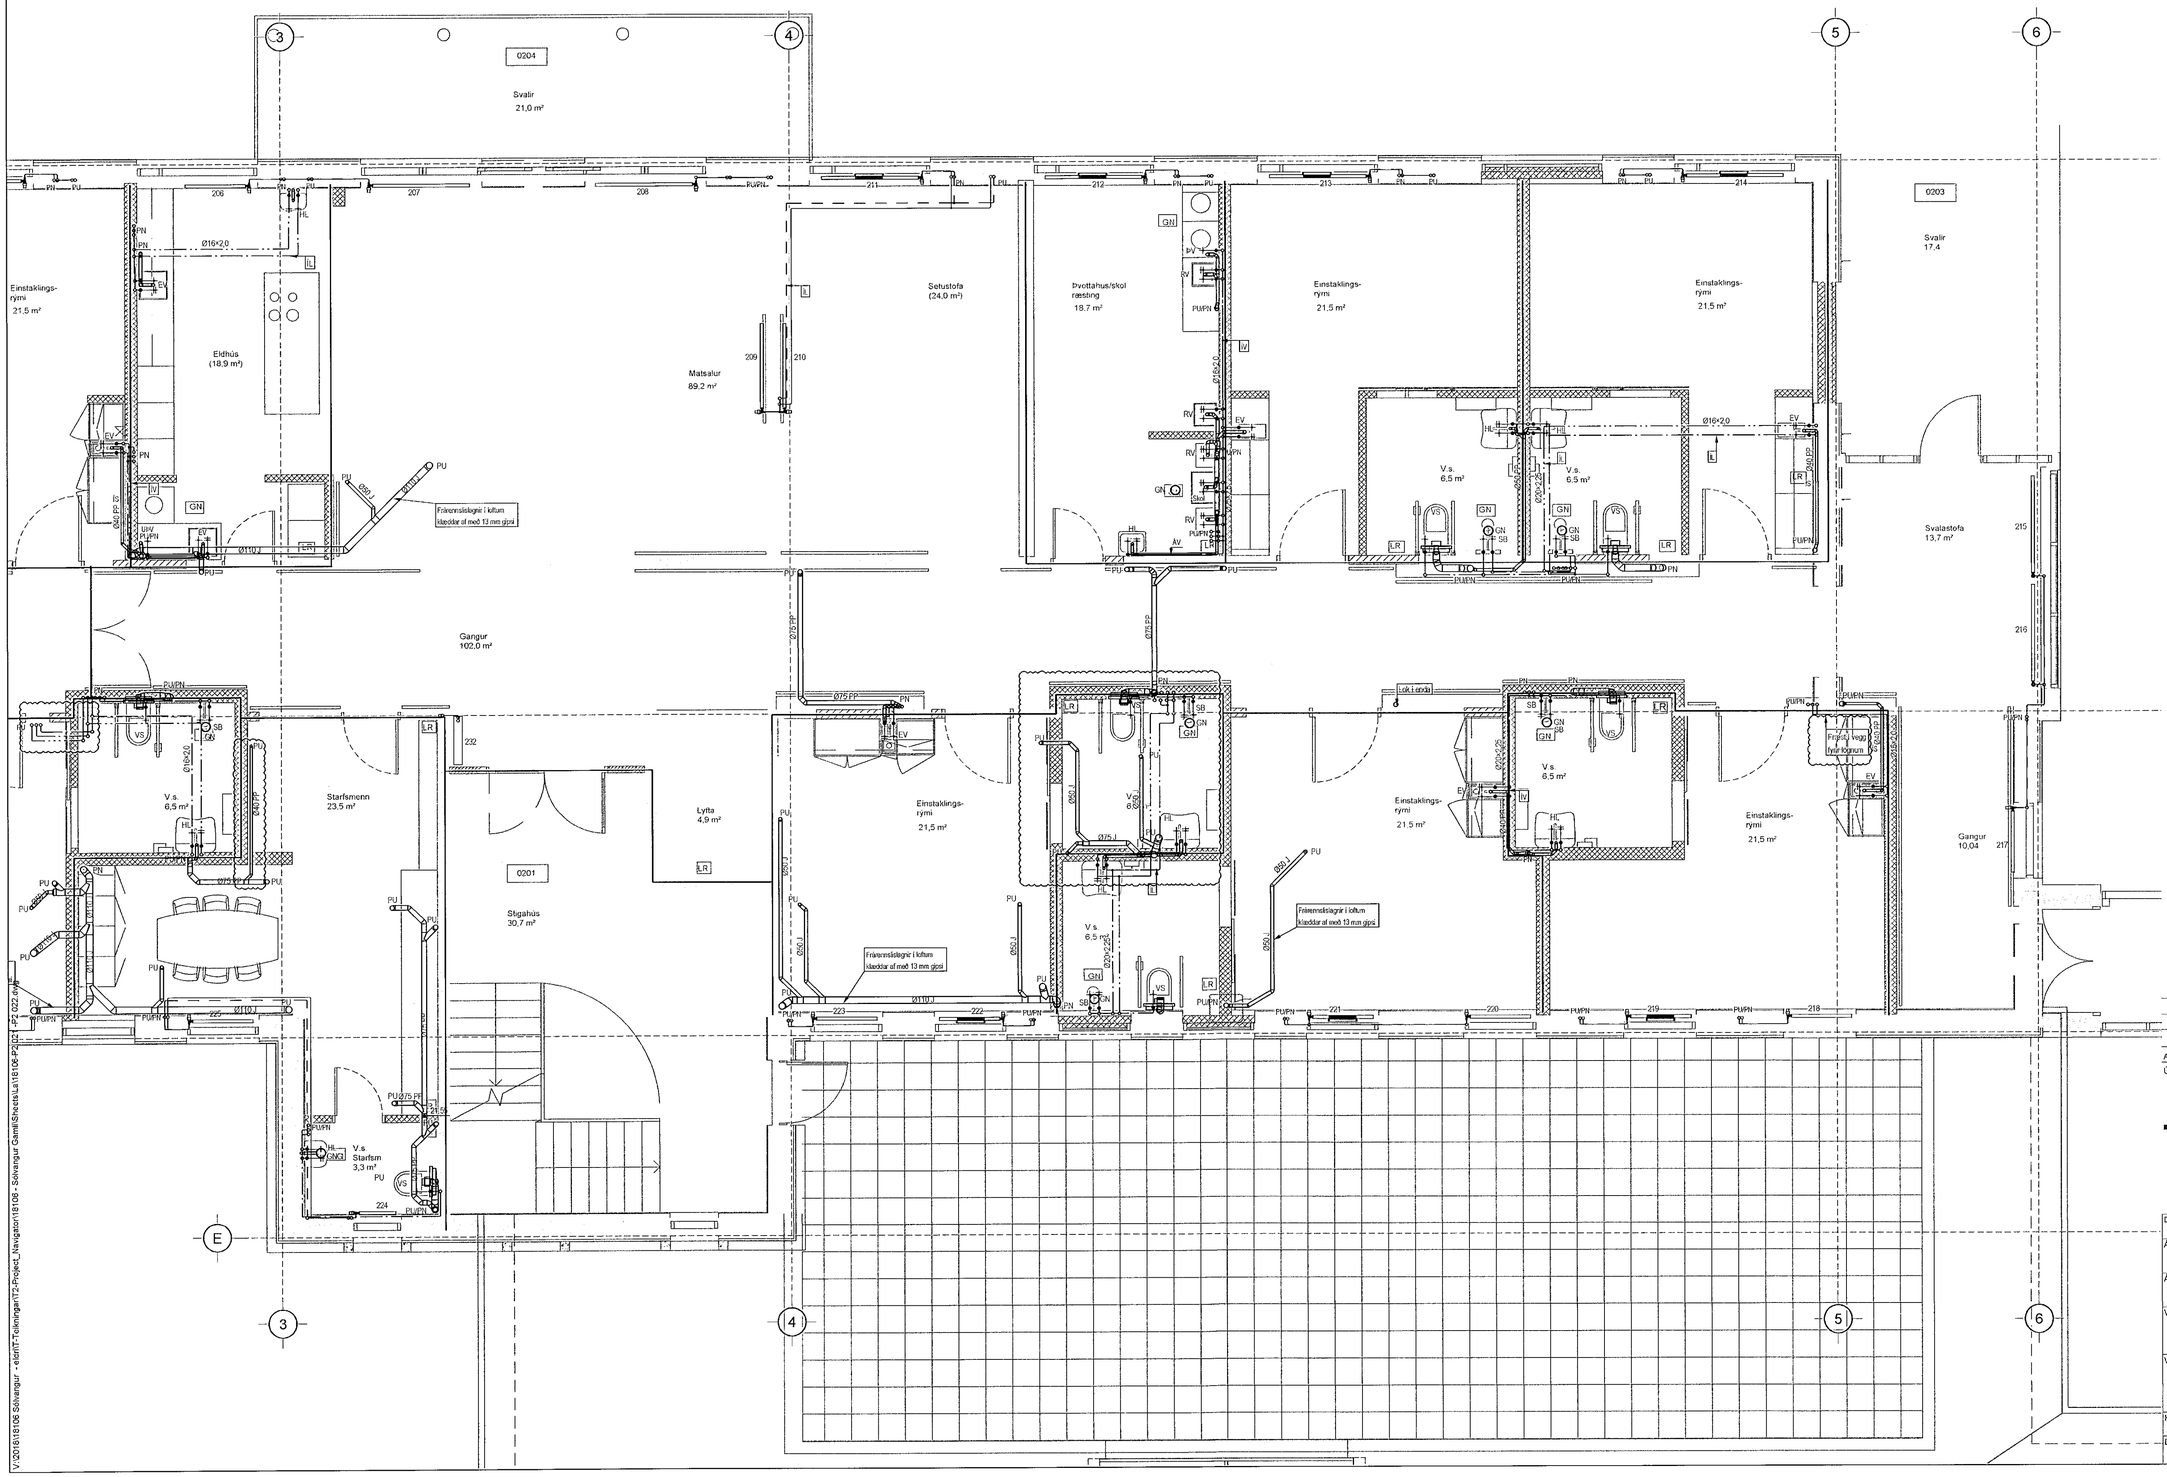

ÁRITUN HÖNNUNARSTJÓRA:

ÚTI INN
ARKITEKTAR
JÓN ÞÓR ÞORVALDSSON
ARKITEKT FAÍ SAMARK
Kt.: 021256 7579

Útg.	Dags.	Skýring	Hannað/Yfirfarið
A	14.05.21	Lagnir færst vegna bita	PJK/JGR

VSB VERKFRÆÐISTOFA
Bæjarhrauni 20 / 220 Hafnarfjörður
Kennitala 710796-2899
Sími 565 8600
vsb@vsb.is / www.vsb.is

Dagsetning aðaluppdrátta

Áritun hönnunarstjóra

Áritun sérhönnuðar
Þorgeir J Kjartansson
Kt: 100271 5169 • thorgeir@vsb.is
Verkheiti
SÓLVANGSVEGUR 2
220 HAFNARFJÖRÐUR
Verkhluti
Lagnir
Hreinlætis- og hitalagnir 2.hæð
Grunnmynd 2

Hannað	Teiknað	Yfirfarið	Kvarði		Síða
ÞJK	ÞJK	JGR	1:50	/ A1	-
Dags.		Verkefni	Teikning		Útgáfa
31.03.2021		18106	P2 022		A

V:\2018\18106 Sólvangur - eldri\IT-Teikningar\IT2-Project_Navigator\18106 - Sólvangur Gamli\Sheets\La\18106-P2 022.dwg