


SKÝRINGAR

Almennar skýringar sjá teikningu P0 000 og P0 001

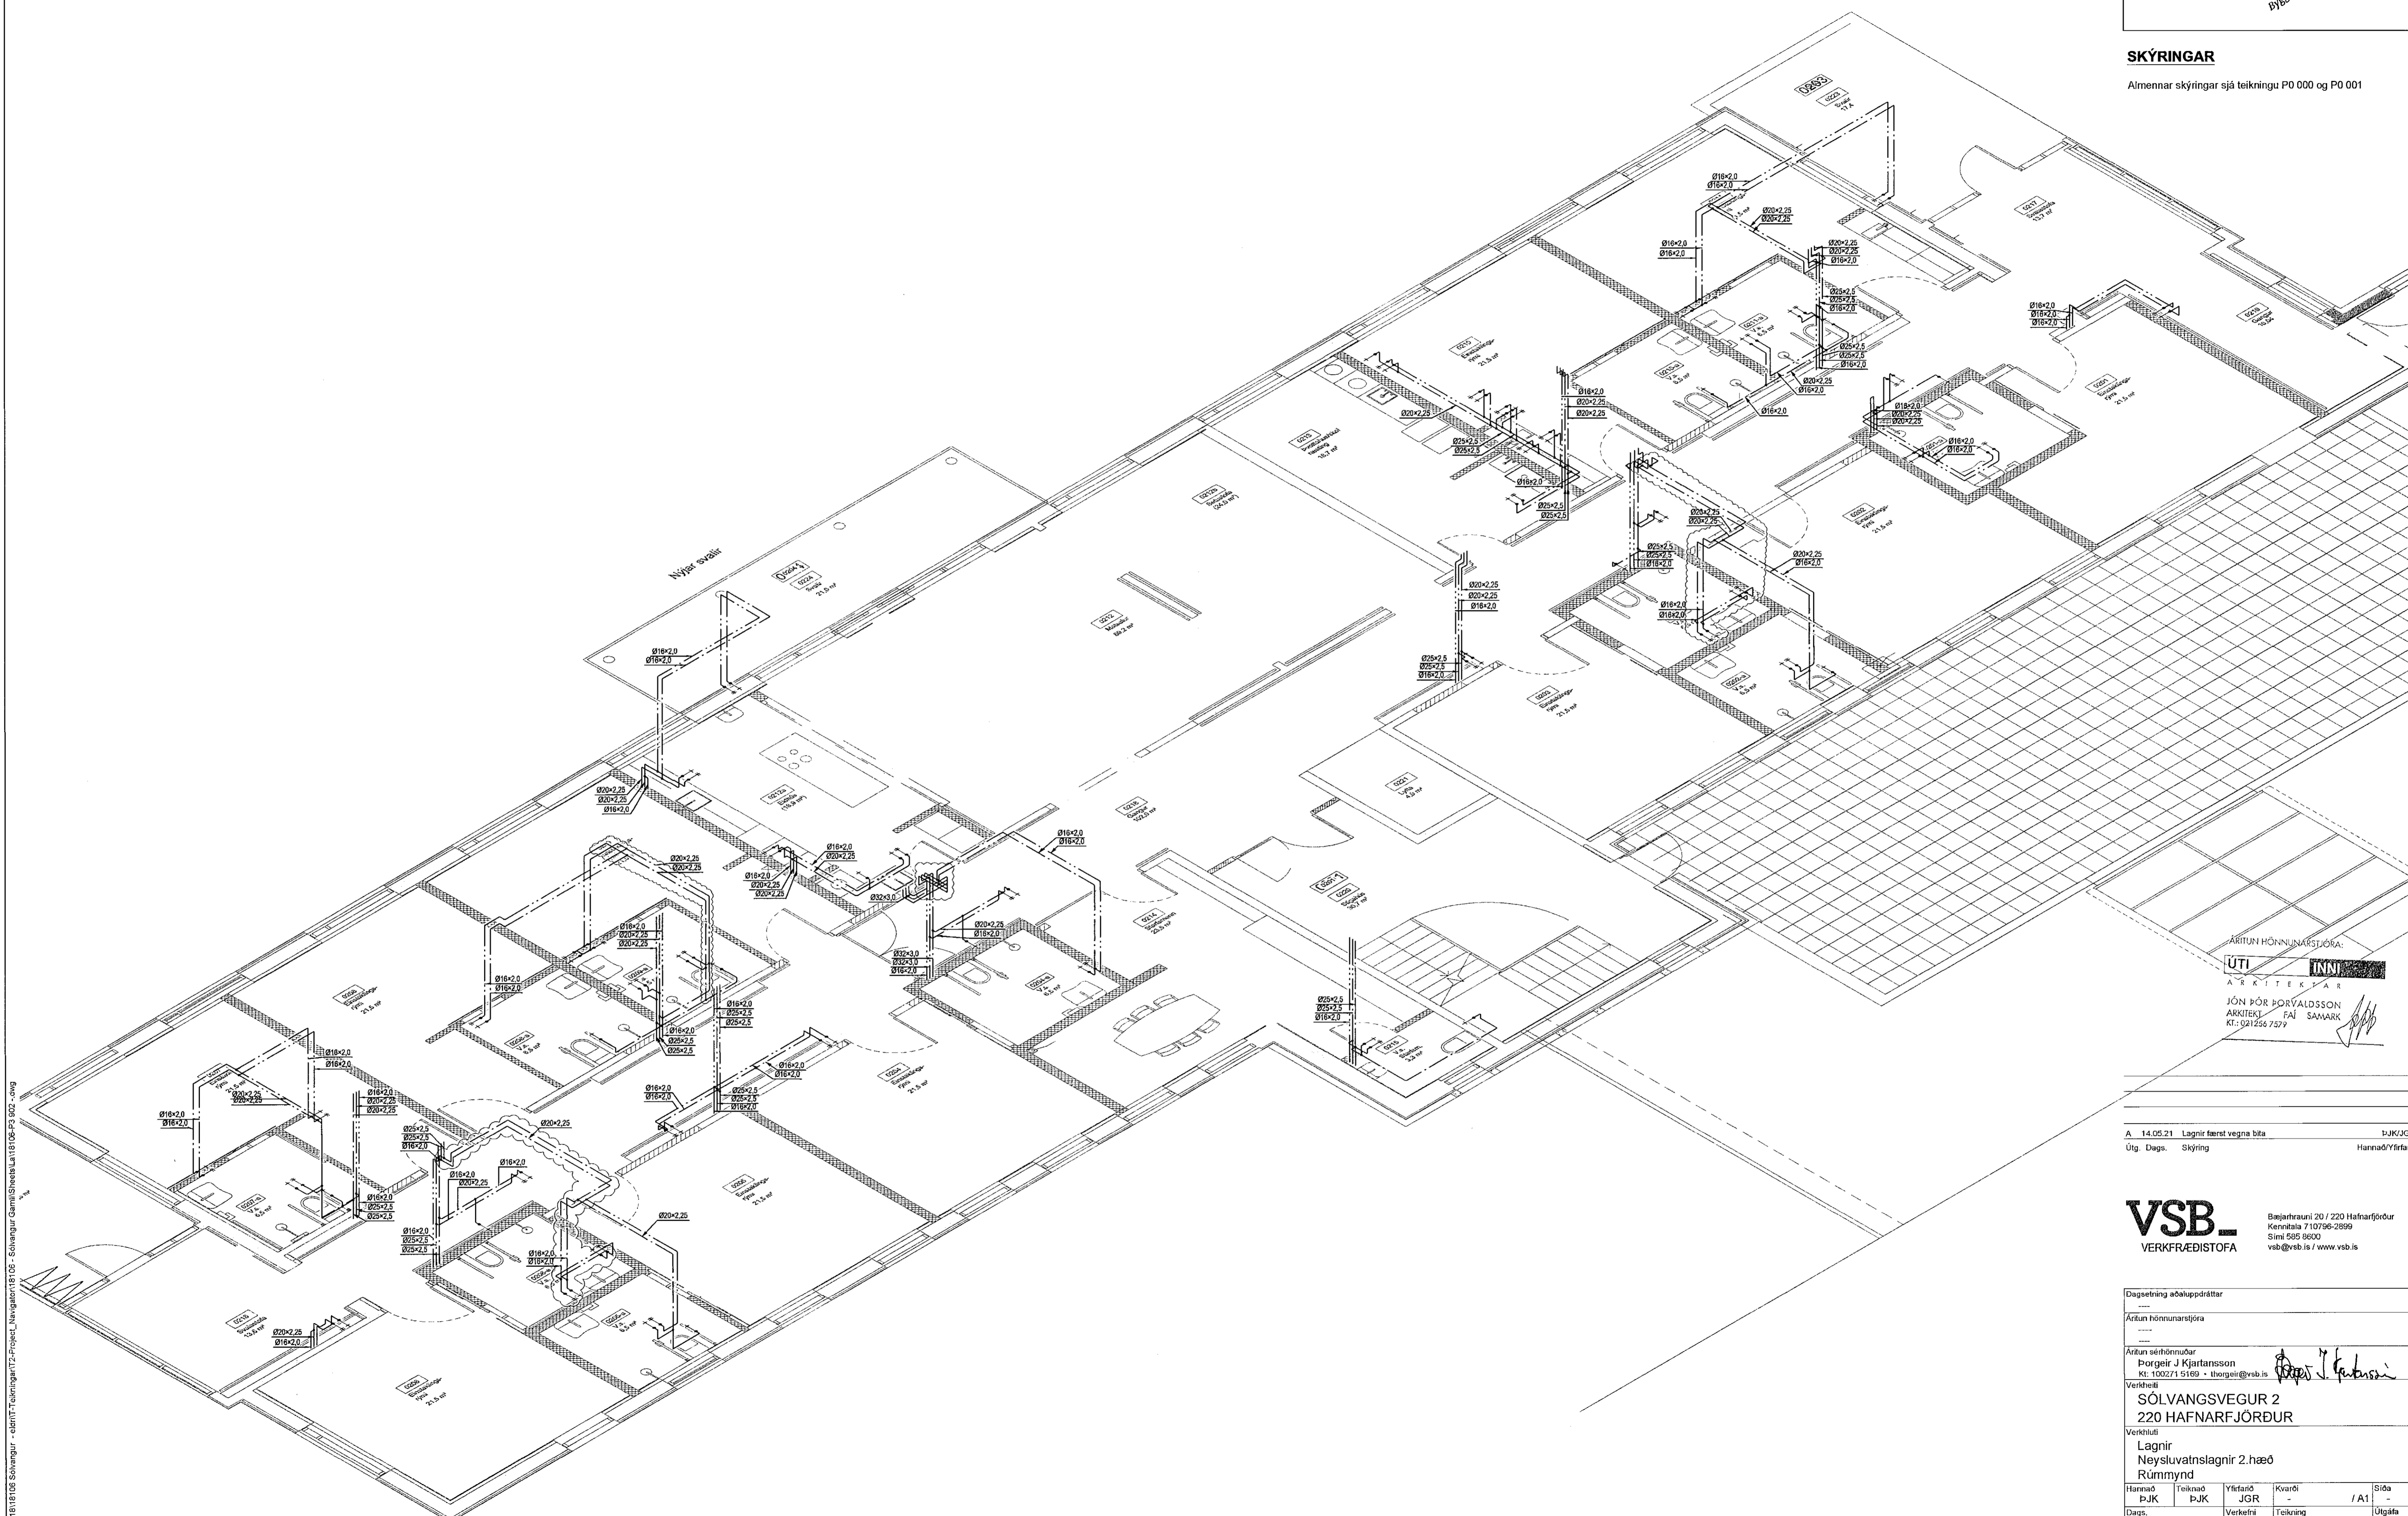

ÁRITUN HÖNNUNARSTJÓRA:
UTI **INN**
ARKITEKTAR
JÓN ÞÓR ÞORVALDSSON
ARKITEKJ. FAJ SAMARK
KT: 021256 7579

A 14.05.21 Lagnir færst vegna bita
Útg. Dags. Skýring
t:JKJGR
Hannað/Yfirlitað

VSB.
VERKFRÆÐISTOFA
Bæjarhrauni 20 / 220 Hafnarfjörður
Kennitala 710796-2899
Sími 558 9800
vsb@vrb.is / www.vsb.is

Dagsetning ábakkapdríttar
Áritun hönnunarstjóra
Áritun sárhönnuðar
Verkefni
Verkhúsi
Hannað
Dags.
t:JKJGR
PJK
31.03.2021

Verkefni
Verkefni
18106

Yfirlitað
Yfirlitað
JGR
Teikning
P3 902

Kvarði
Kvarði
JGR
Teikning
P3 902

Síða
Síða
/ A1
Útgáfa
A

V:\2018\18106 Schöngur - abnt\Túlinngar\2-Projekt_Navigat\18106-P3-002.dwg