


SKÝRINGAR

Almennar skýringar sjá teikningu P6 000

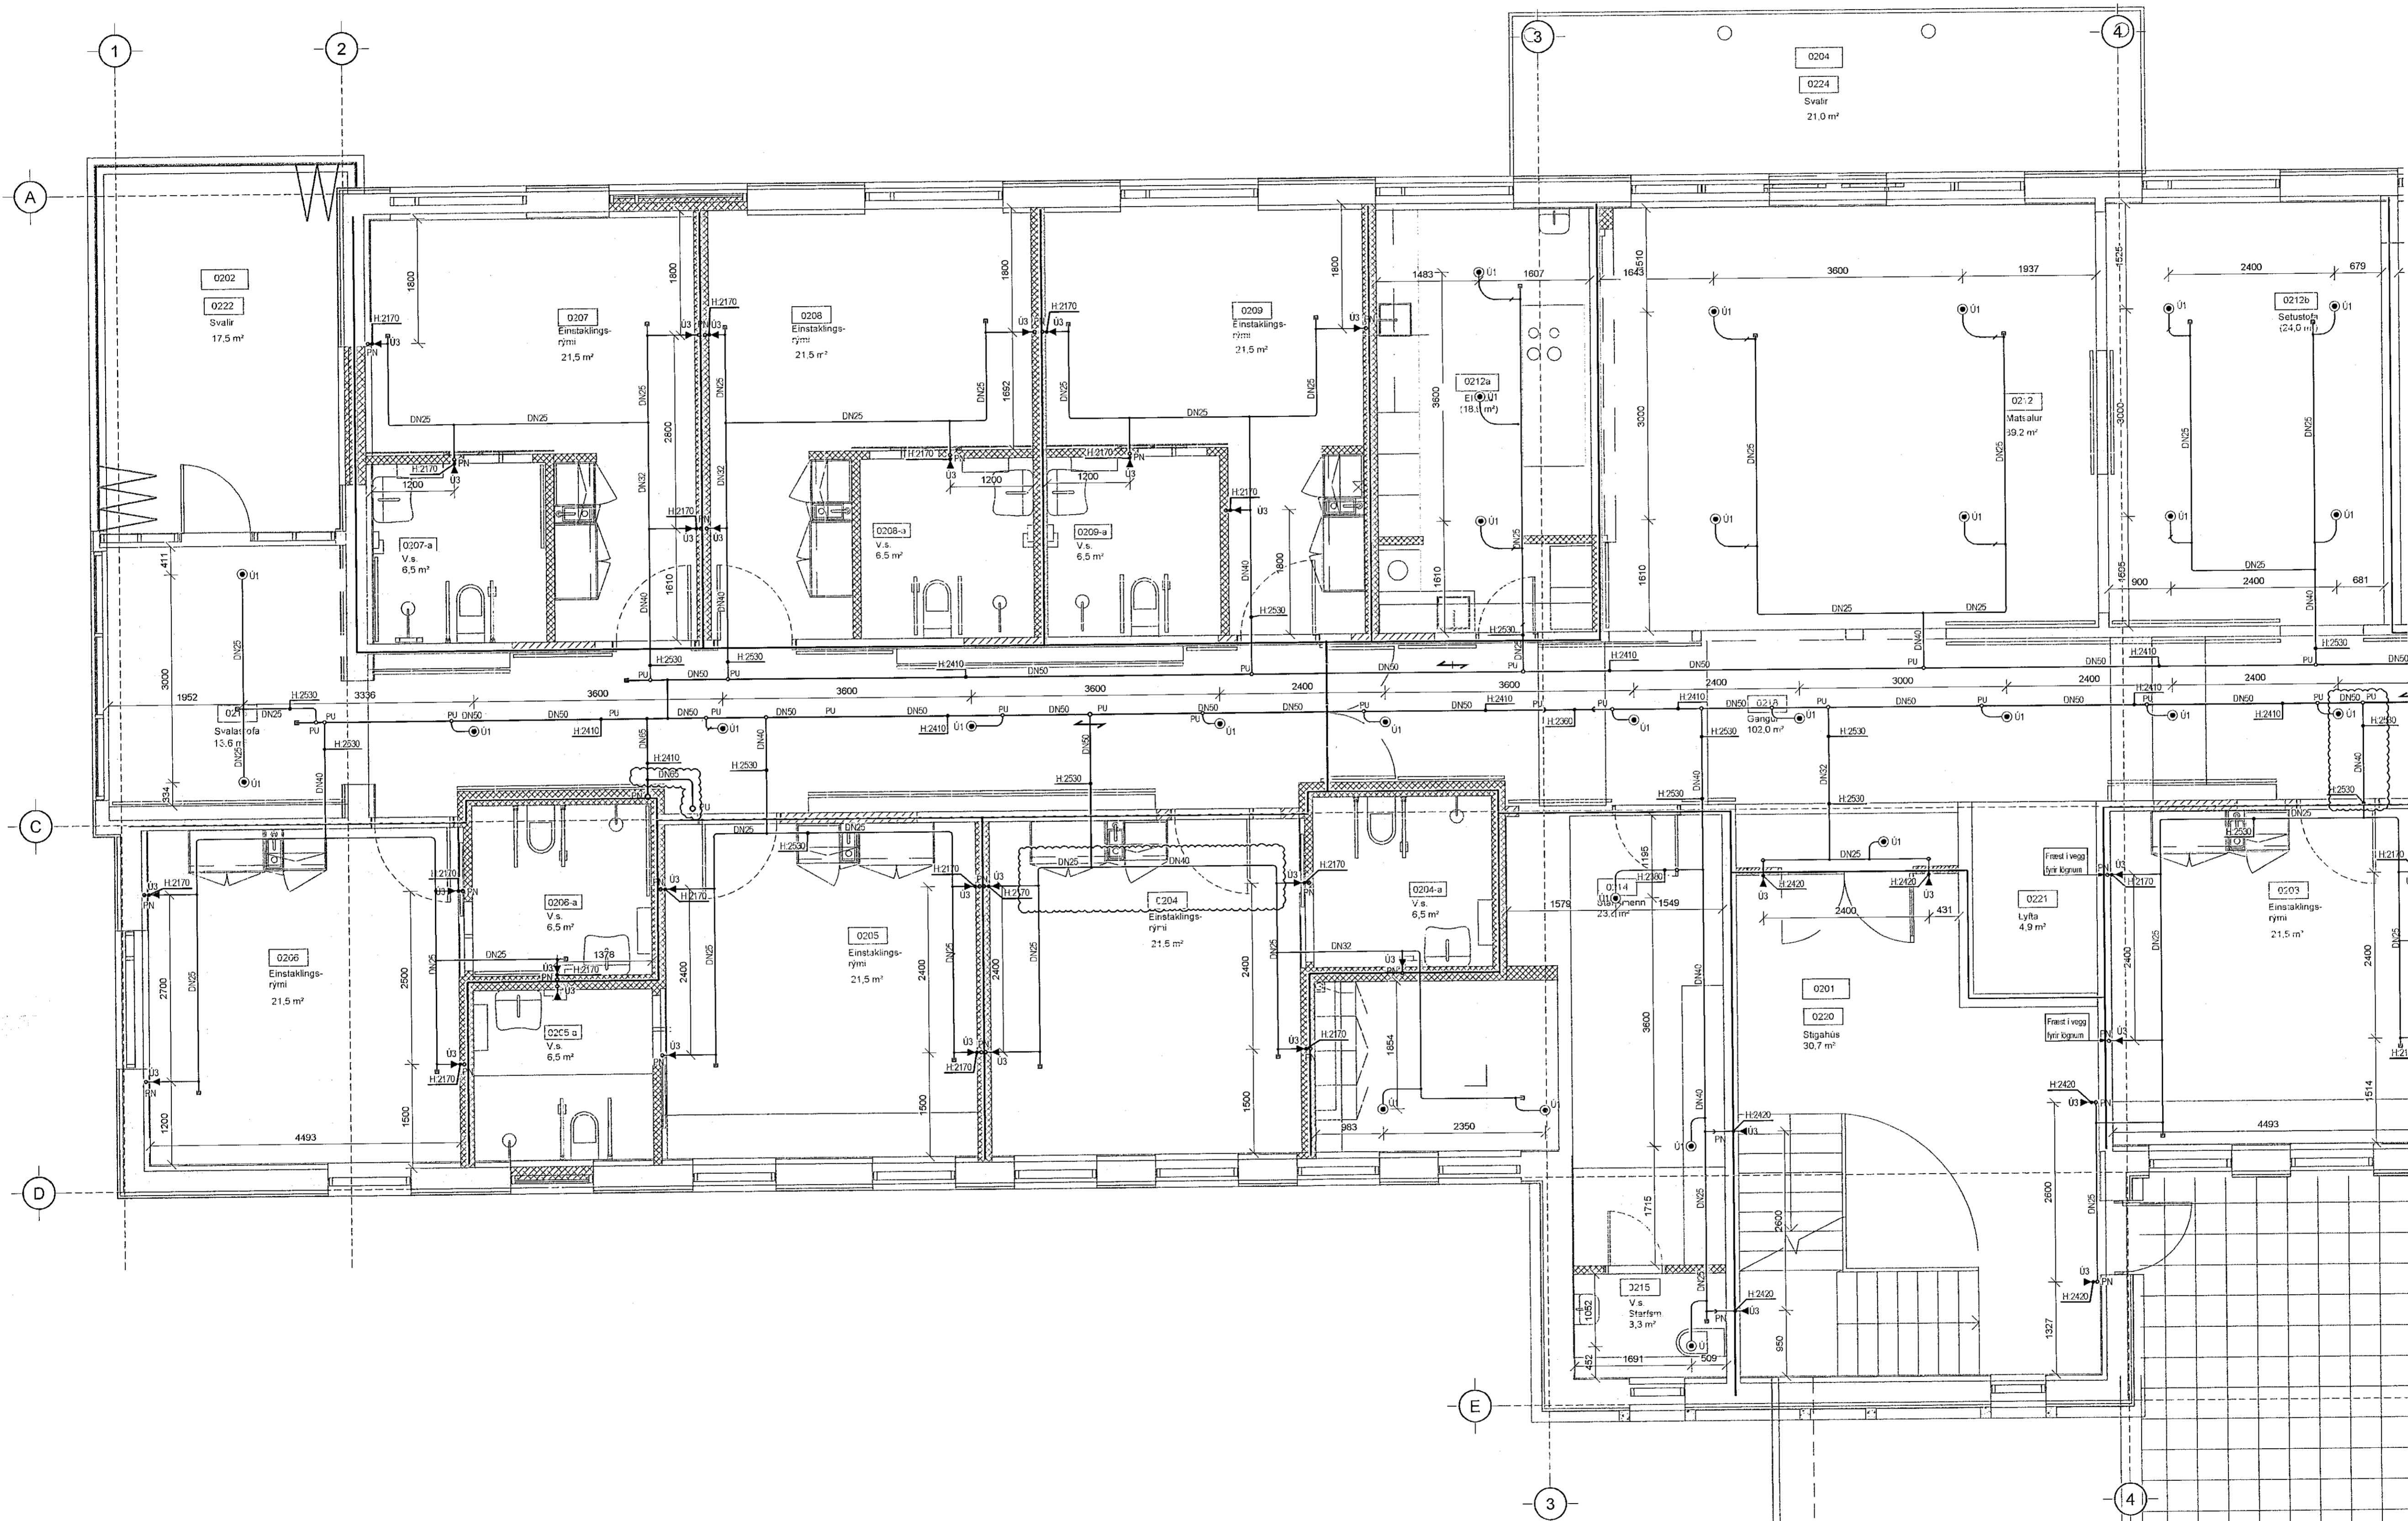

ÁRTUN HÖNNUNAR
ÚTI
 ARKITEKTUR
 JÓN ÞÓR ÞORVALDSSON
 ARKITEKT FAI SAMÁR
 KÍ. 021266 7579

A 14.05.21 Lagnir færst vegna bita
 Útg. Dags. Skýring
 bJK/BS
 Hannasó/Yfirf.á

VSB
 VERKFRÆÐISTOFA
 Bejarlháruhlí 20 / 220 Hafnarfjörður
 Kennitala 710796-2899
 Sími 585 8600
 vsb@vsb.is / www.vsb.is

Dagsetning áshöfnunardátar
 Ártun hönnuansgjafa

Ártun sérhönnuðar
 Björn Snorrason
 KÍ. 170409-6609 · bs@vsb.is
 Verkefni
SÓLVANGSVEGUR 2
220 HAFNARFJÖRÐUR
 Verkhúli
 Lagnir
 Vatnsúðalagnir 2.hæð
 Grunnmynd 1

Hannasó	PJK	Teiknað	RS	Yfirfarið	B/S	Kvortöl	1:50	/ A1	Síða
Dags.	31.03.2021	Verkefni	18106	Tekning	P6 021	Utgáfa	A		